

# 준공도서

지천년견오백  
한지장 연구문화복합공간

SPACE DESIGN STUDIO

DRAWER : 201861713 박주은

CLASS NAME  
공간스튜디오

PROFESSOR NAME  
권현주 교수님

PROJECT TITLE  
지천년견오백  
한지장 연구문화복합공간

1 건축일반사향  
SCALE = NONE(A3)

구분	내용				
주소	경상남도 의령군 의령읍 하리 613				
대지면적	3095.39 평방미터	건축면적	1,270.92 평방미터	연면적	1,504.82 평방미터

1 도면목록표  
SCALE = NONE(A3)

NO	도면번호	도면명	축척	NO	도면번호	도면명	축척
1	-	건축일반사향 / 도면목록표	NONE	12	A-401	연구동 지상 1층 천정도	A3 1/100
2	A-101	배치도	A3 1/400	13	A-402	연구동 지하 1층 천정도	A3 1/100
3	A-102	연구동 지상 1층 평면도	A3 1/100	14	A-403	연구동 지하 2층 천정도	A3 1/100
4	A-103	연구동 지하 1층 평면도	A3 1/100	15	A-404	전시동 지상 1층 천정도	A3 1/100
5	A-104	연구동 지하 2층 평면도	A3 1/100	16	A-405	전시동 지상 1층 천정도	A3 1/100
6	A-105	전시동 지상 1층 평면도	A3 1/100	16	A-406	음식점 지상 1층 천정도	A3 1/100
7	A-106	전시동 지상 1층 평면도	A3 1/100	16	A-407	전시동 조명계획도	A3 1/100
8	A-107	음식점 지상 1층 평면도	A3 1/100	17	A-408	음식점 조명계획도	A3 1/100
9	A-301	연구동 단면도	A3 1/200				
10	A-302	음식점 단면도	A3 1/200				
11	A-303	전시동 단면도	A3 1/200				

NOTE

NO	REVISIONS	DATE	DRAWN

DRAWN BY 박주은

CHECKED BY

APPROVED BY

NAME OF DRAWING  
목 차

SCALE A3 SIZE NONE

DATE 2021. 09

DRAWING NO. NONE

SHEET NO.



CLASS NAME  
공간스튜디오

PROFESSOR NAME  
권현주 교수님

PROJECT TITLE  
지천년견오백  
한지장 교육문화복합공간

NOTE

NO	REVISIONS	DATE	DRAWN

DRAWN BY 박주은

CHECKED BY

APPROVED BY

NAME OF DRAWING

배치도

SCALE  
A3 SIZE 1 / 400


DATE 2021. 09

DRAWING NO. A-101

SHEET NO.

1

배치도  
SCALE = 1:400(A3)

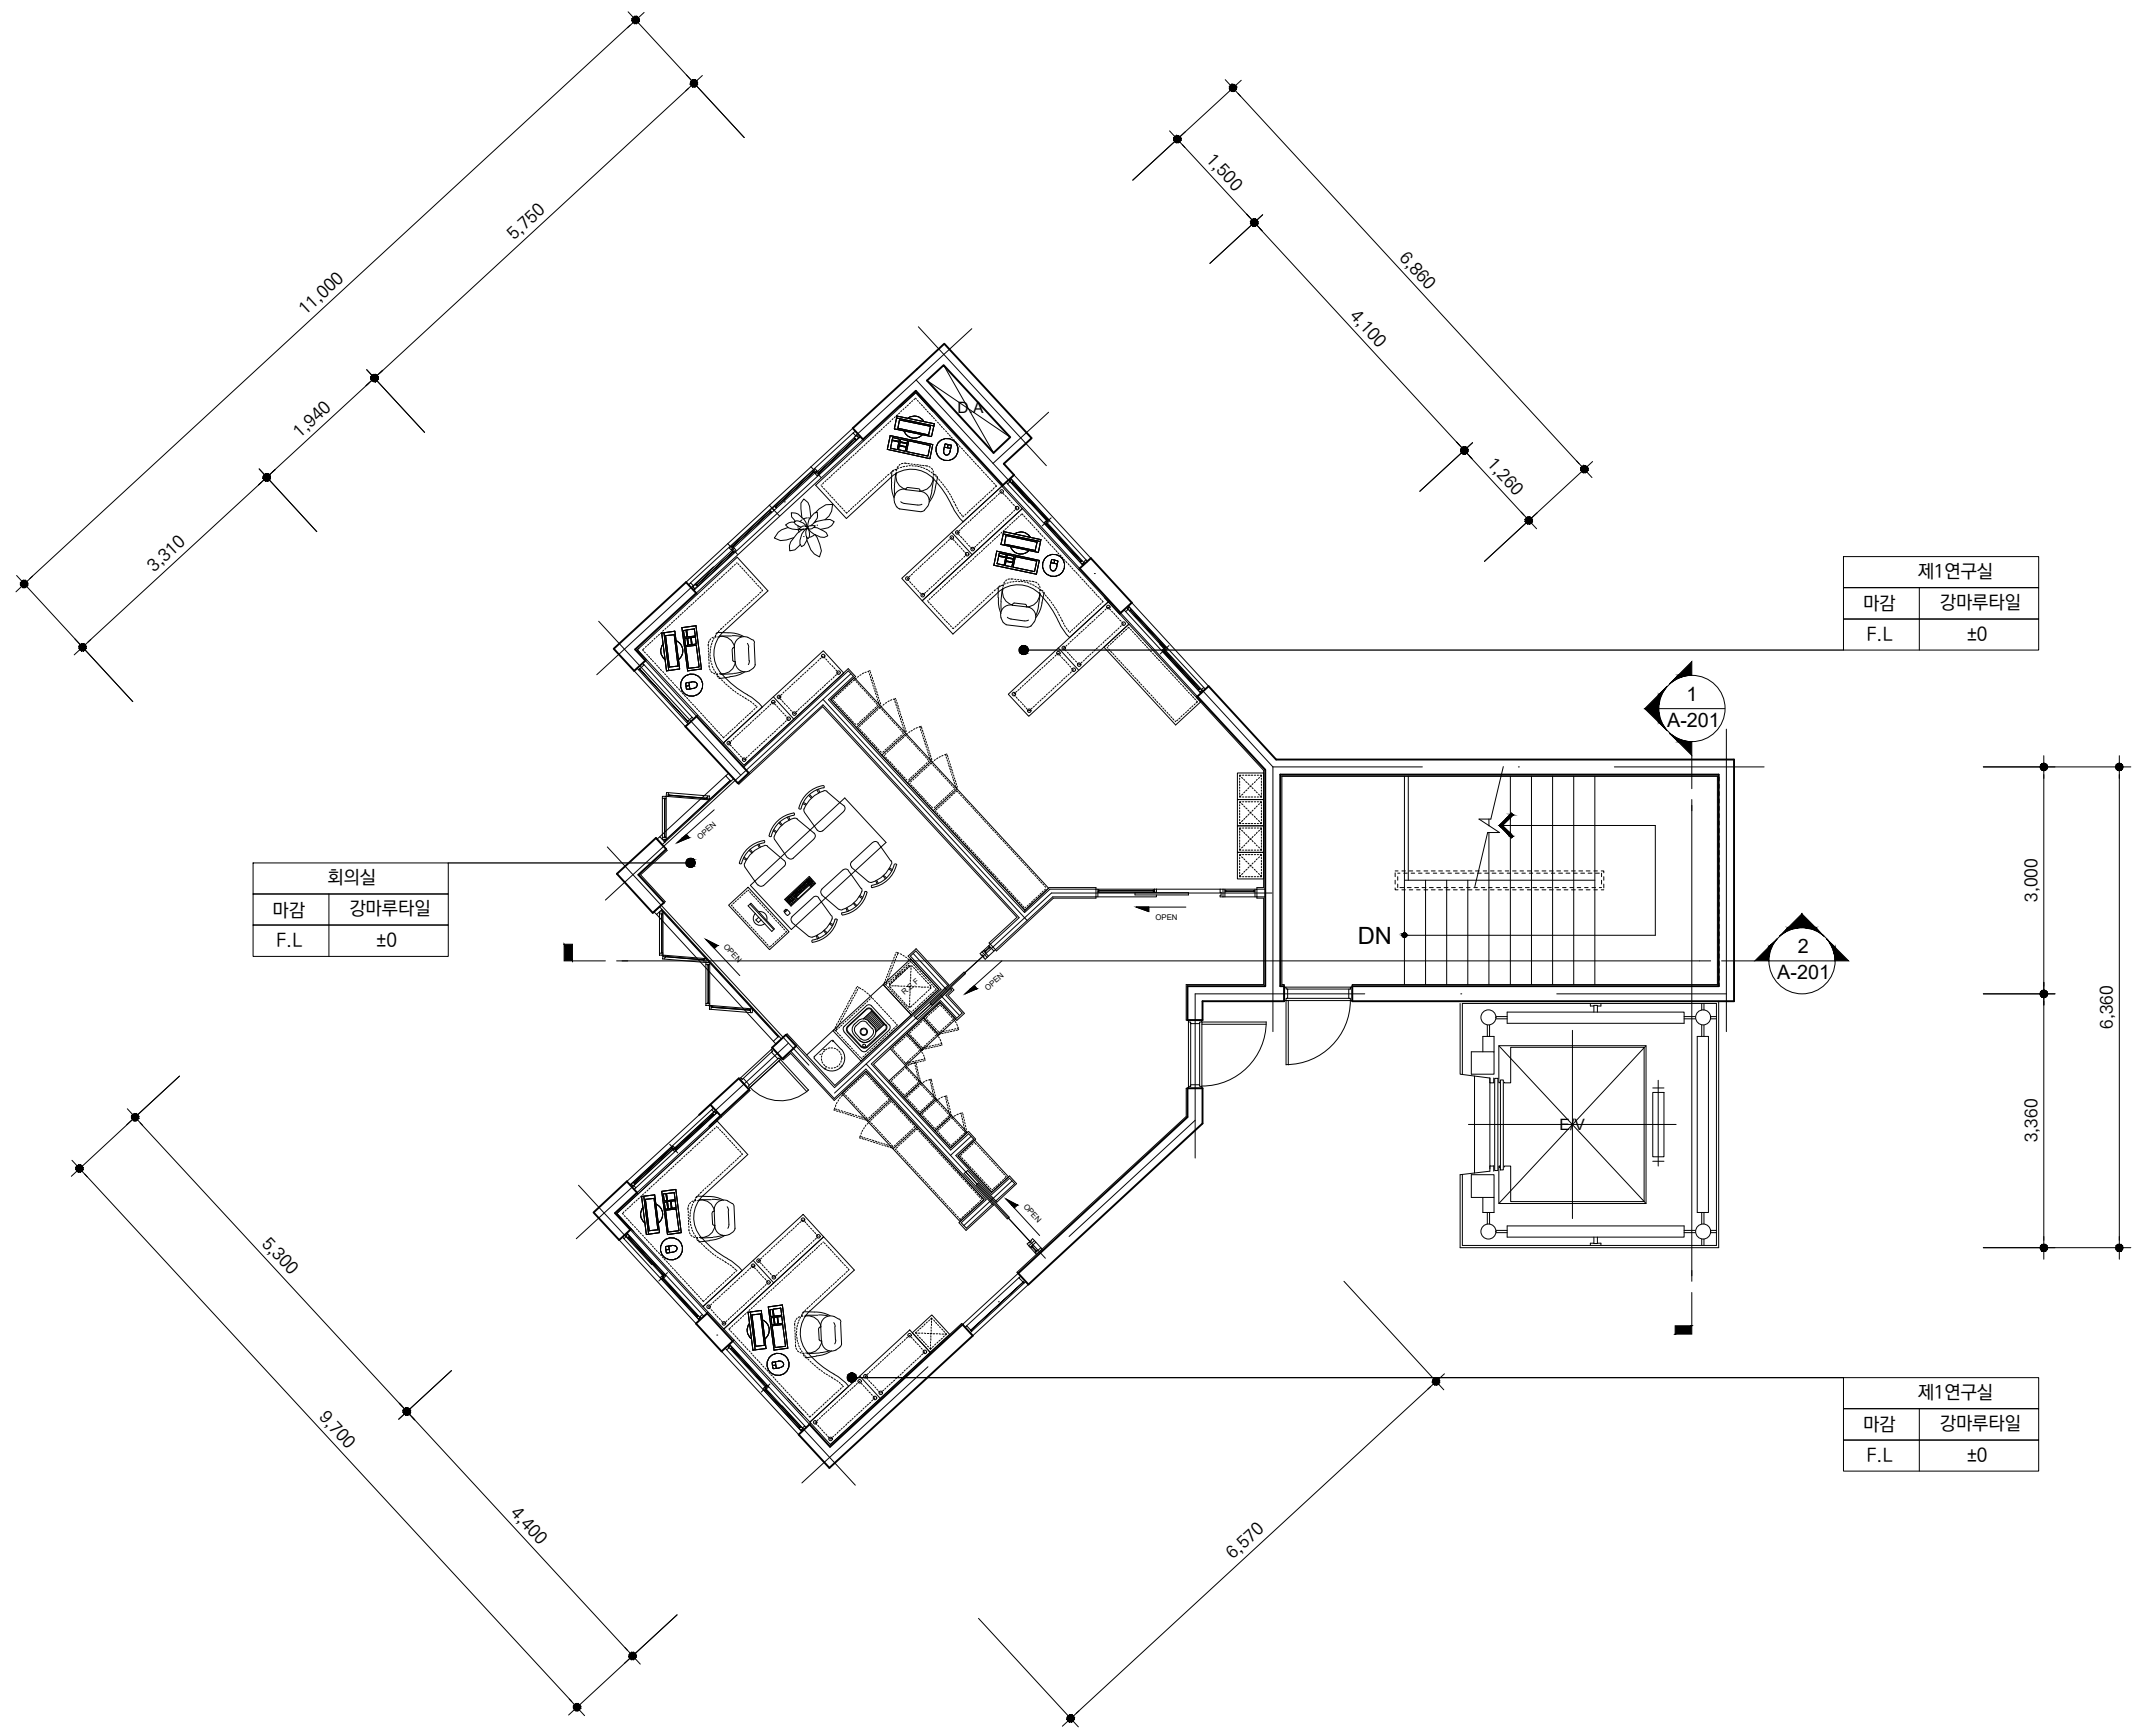

회의실	
마감	강마루타일
F.L	±0

제1연구실	
마감	강마루타일
F.L	±0

제1연구실	
마감	강마루타일
F.L	±0

CLASS NAME  
공간스튜디오

PROFESSOR NAME  
권현주 교수님

PROJECT TITLE  
지천년견오백  
한지장 교육문화복합공간

NOTE

NO	REVISIONS	M/D	DRAWN

DRAWN BY 박주은

CHECKED BY

APPROVED BY

NAME OF DRAWING  
연구동 평면도


SCALE  
A3 SIZE 1 / 100

DATE 2021. 09

DRAWING NO. A-102

SHEET NO.

1 지상1층 평면도  
SCALE = 1:100(A3)

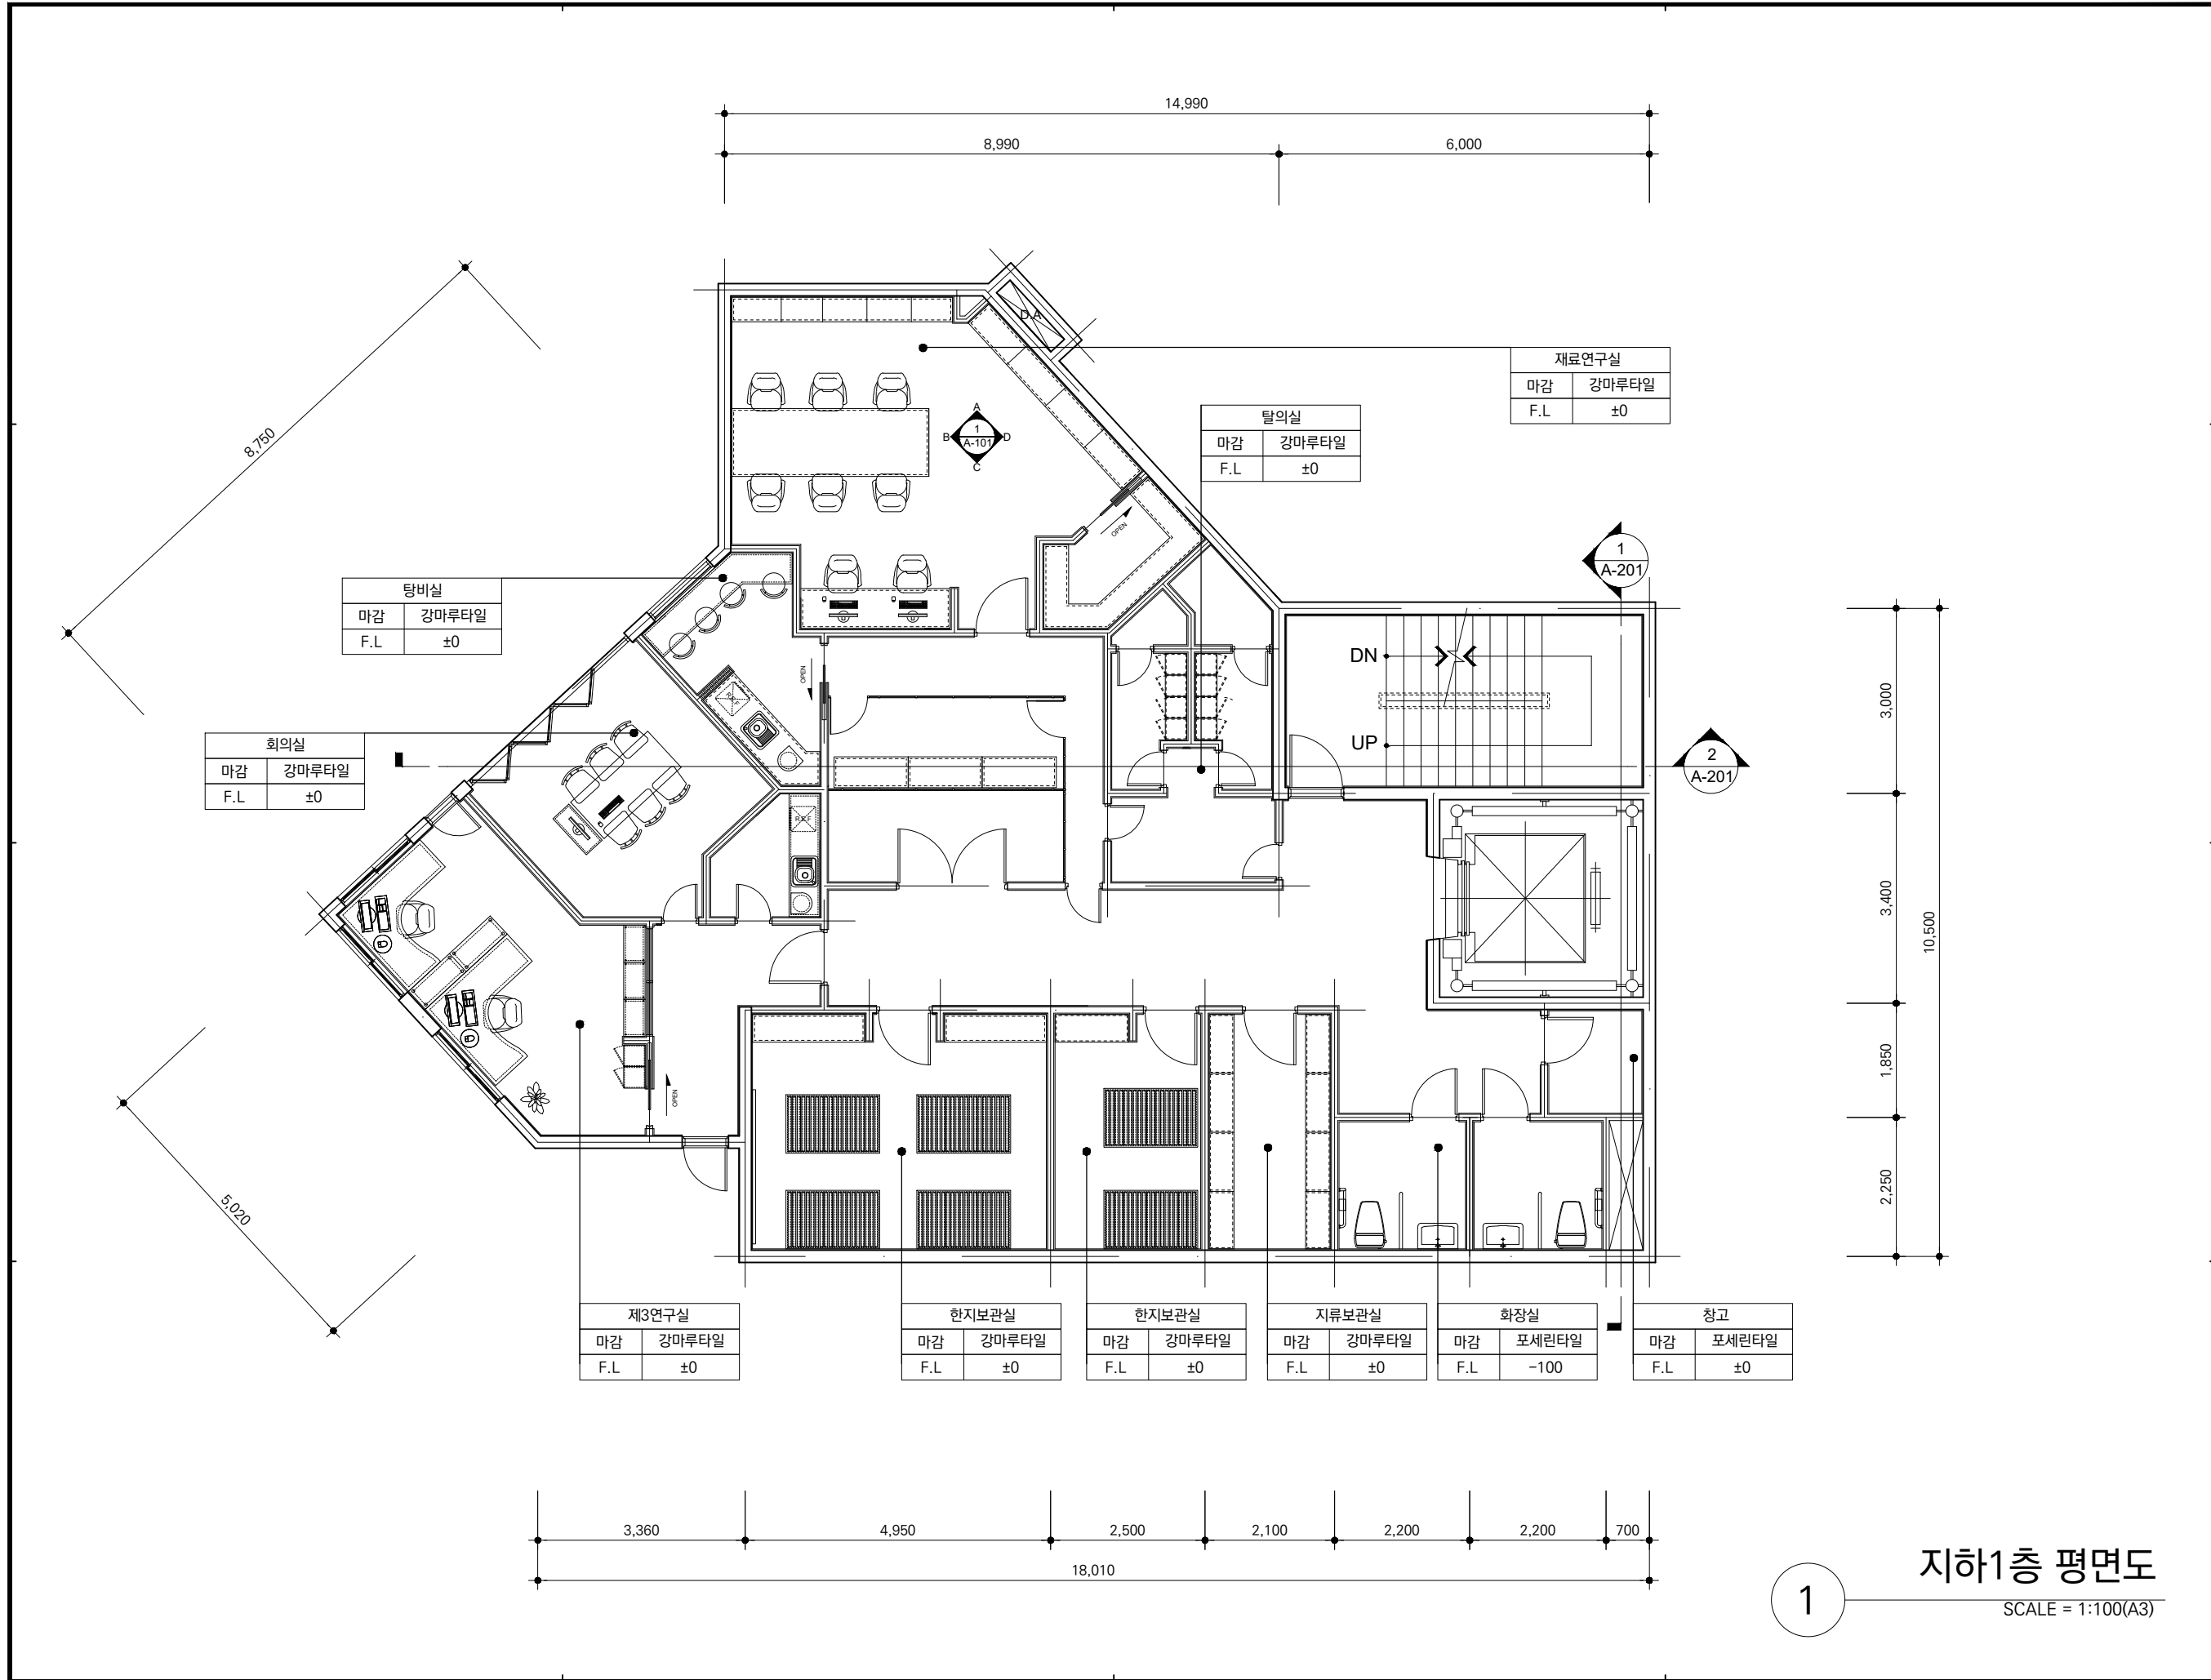

1

### 지하1층 평면도

SCALE = 1:100(A3)

CLASS NAME	공간스튜디오		
PROFESSOR NAME	권현주 교수님		
PROJECT TITLE	지천년견오백 한지장 교육문화복합공간		
NOTE			
NO	REVISIONS	DATE	DRAWN
DRAWN BY 박주은			
CHECKED BY			
APPROVED BY			
NAME OF DRAWING			
연구동 평면도			
SCALE	A3 SIZE	1 / 100	
DATE	2021. 09		
DRAWING NO.	A-103		
SHEET NO.			

CLASS NAME  
공간스튜디오

PROFESSOR NAME  
권현주 교수님

PROJECT TITLE  
지천년견오백  
한지장 교육문화복합공간

NOTE

NO	REVISIONS	DATE	DRAWN

DRAWN BY  
박주은

CHECKED BY

APPROVED BY

NAME OF DRAWING


연구동 평면도

SCALE  
A3 SIZE  
1 / 100


DATE  
2021. 09

DRAWING NO.  
A-104

SHEET NO.

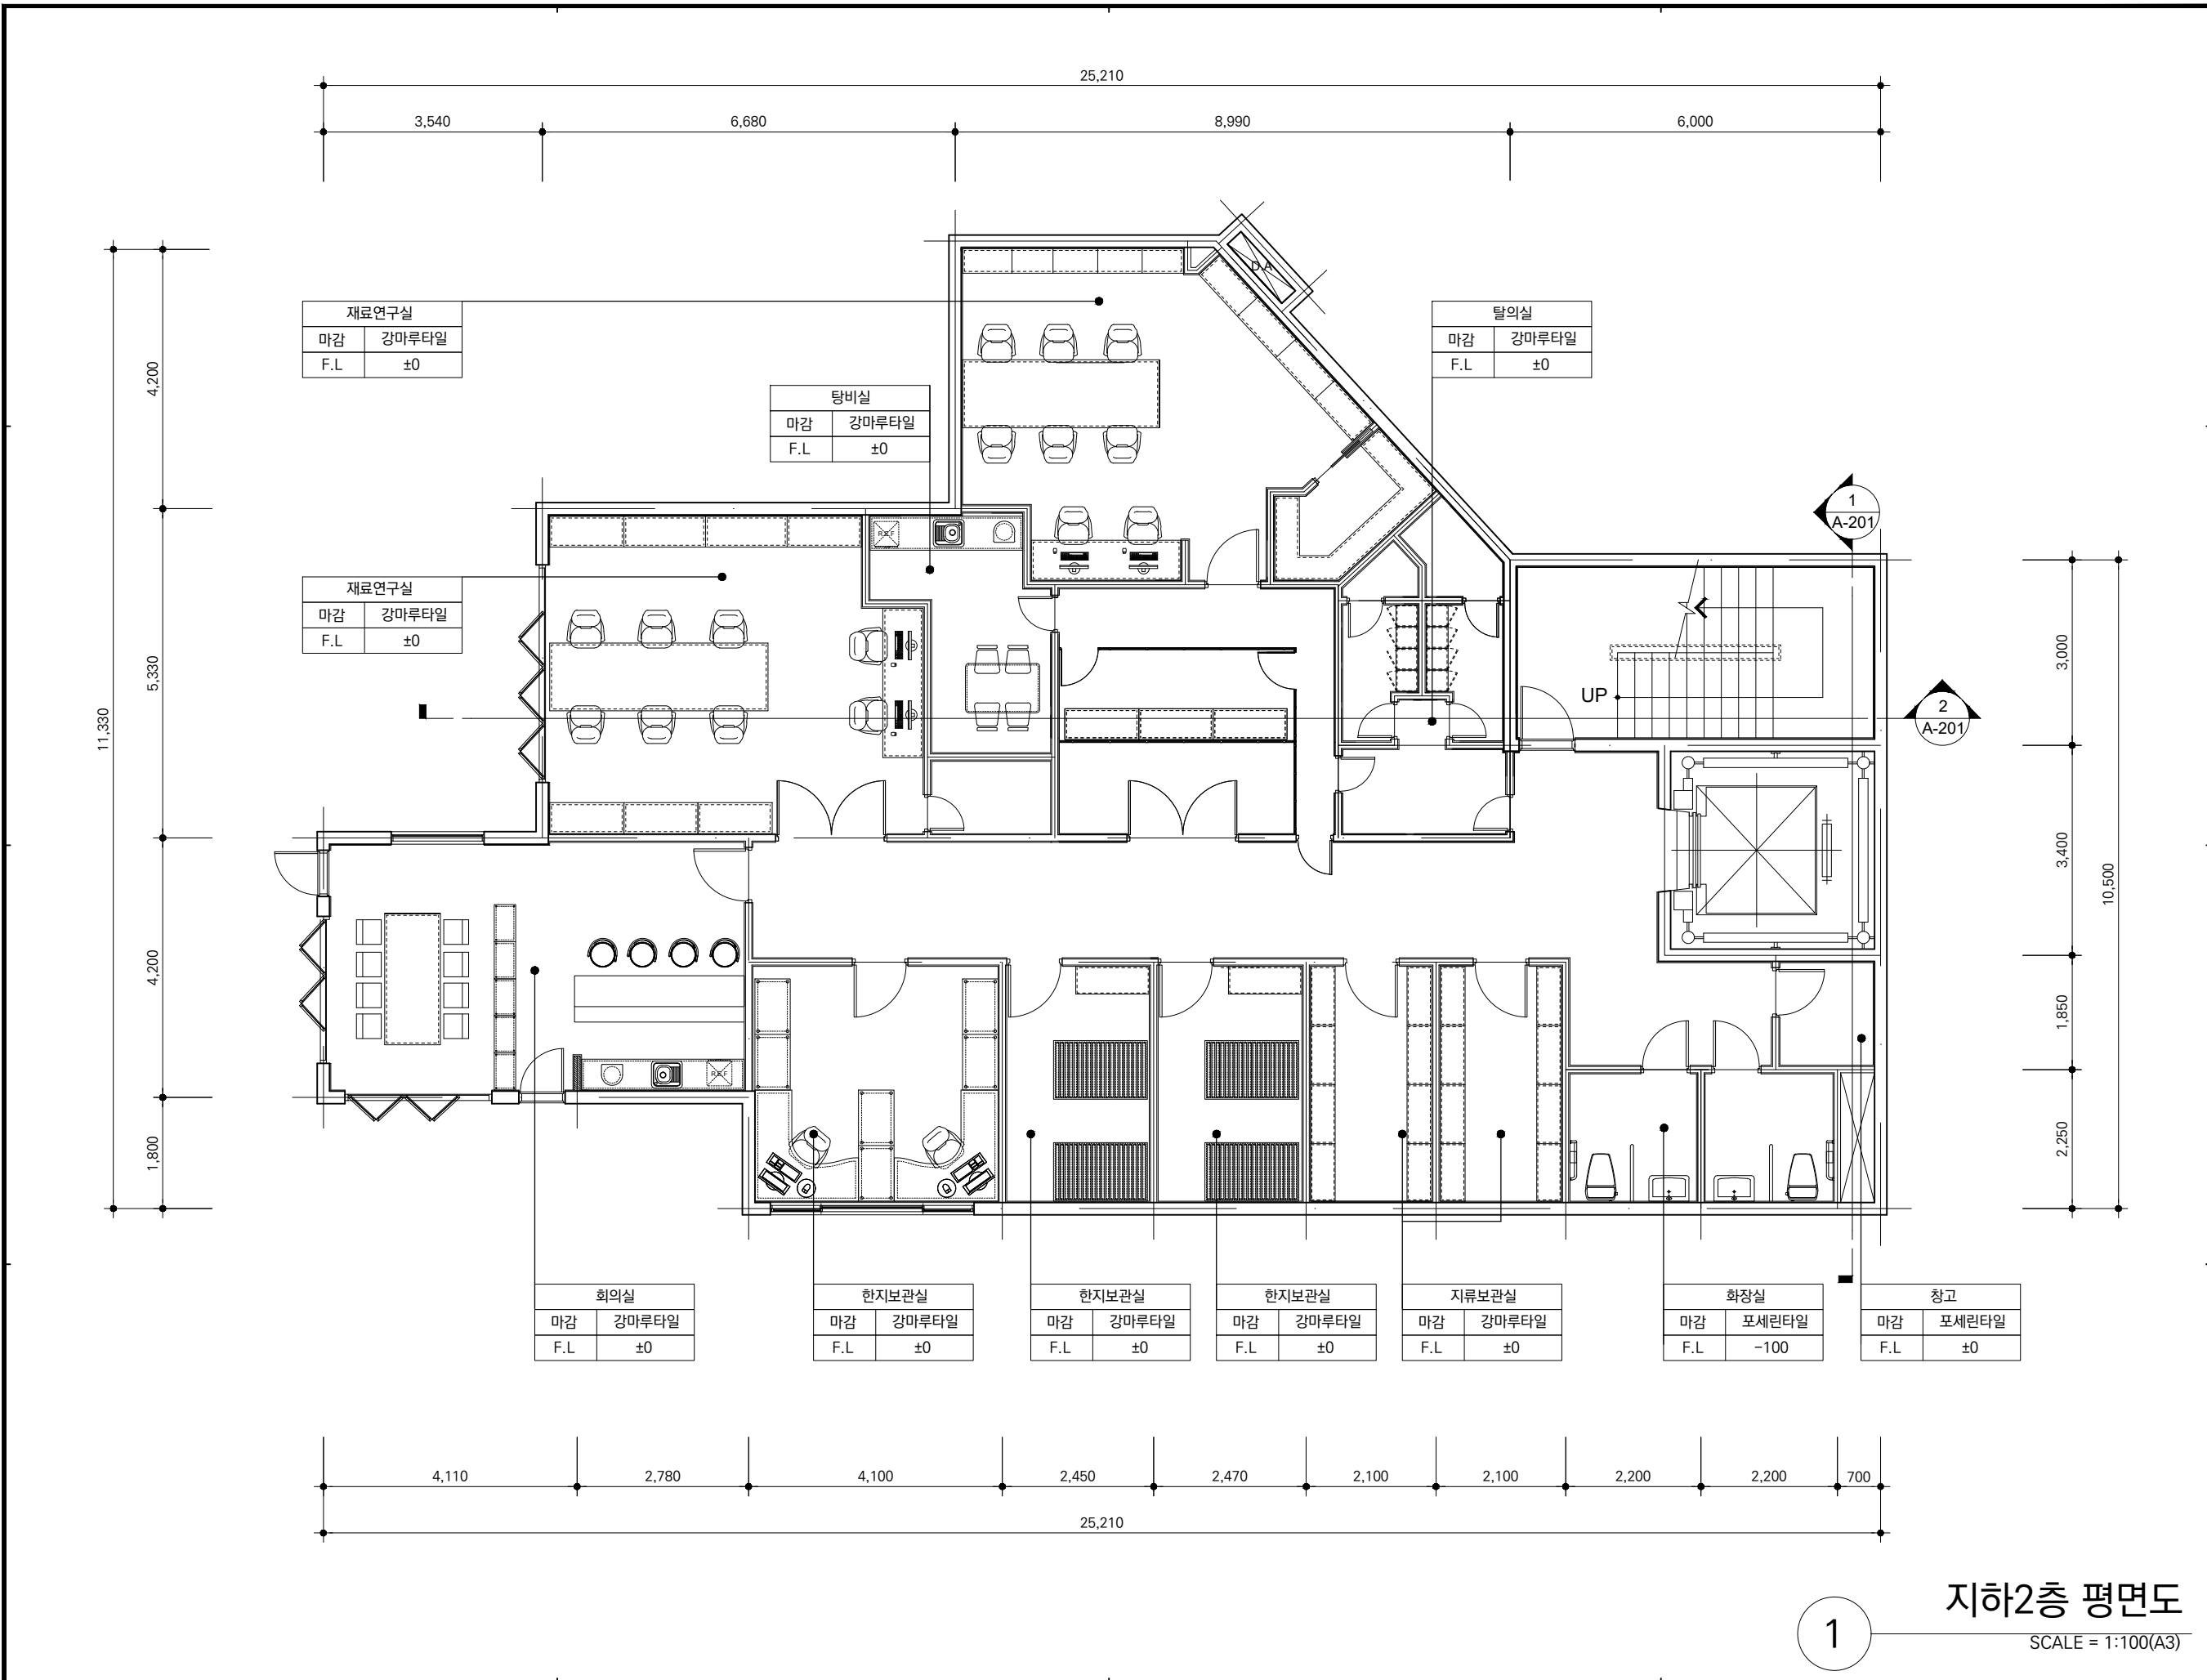

1 지하2층 평면도  
SCALE = 1:100(A3)

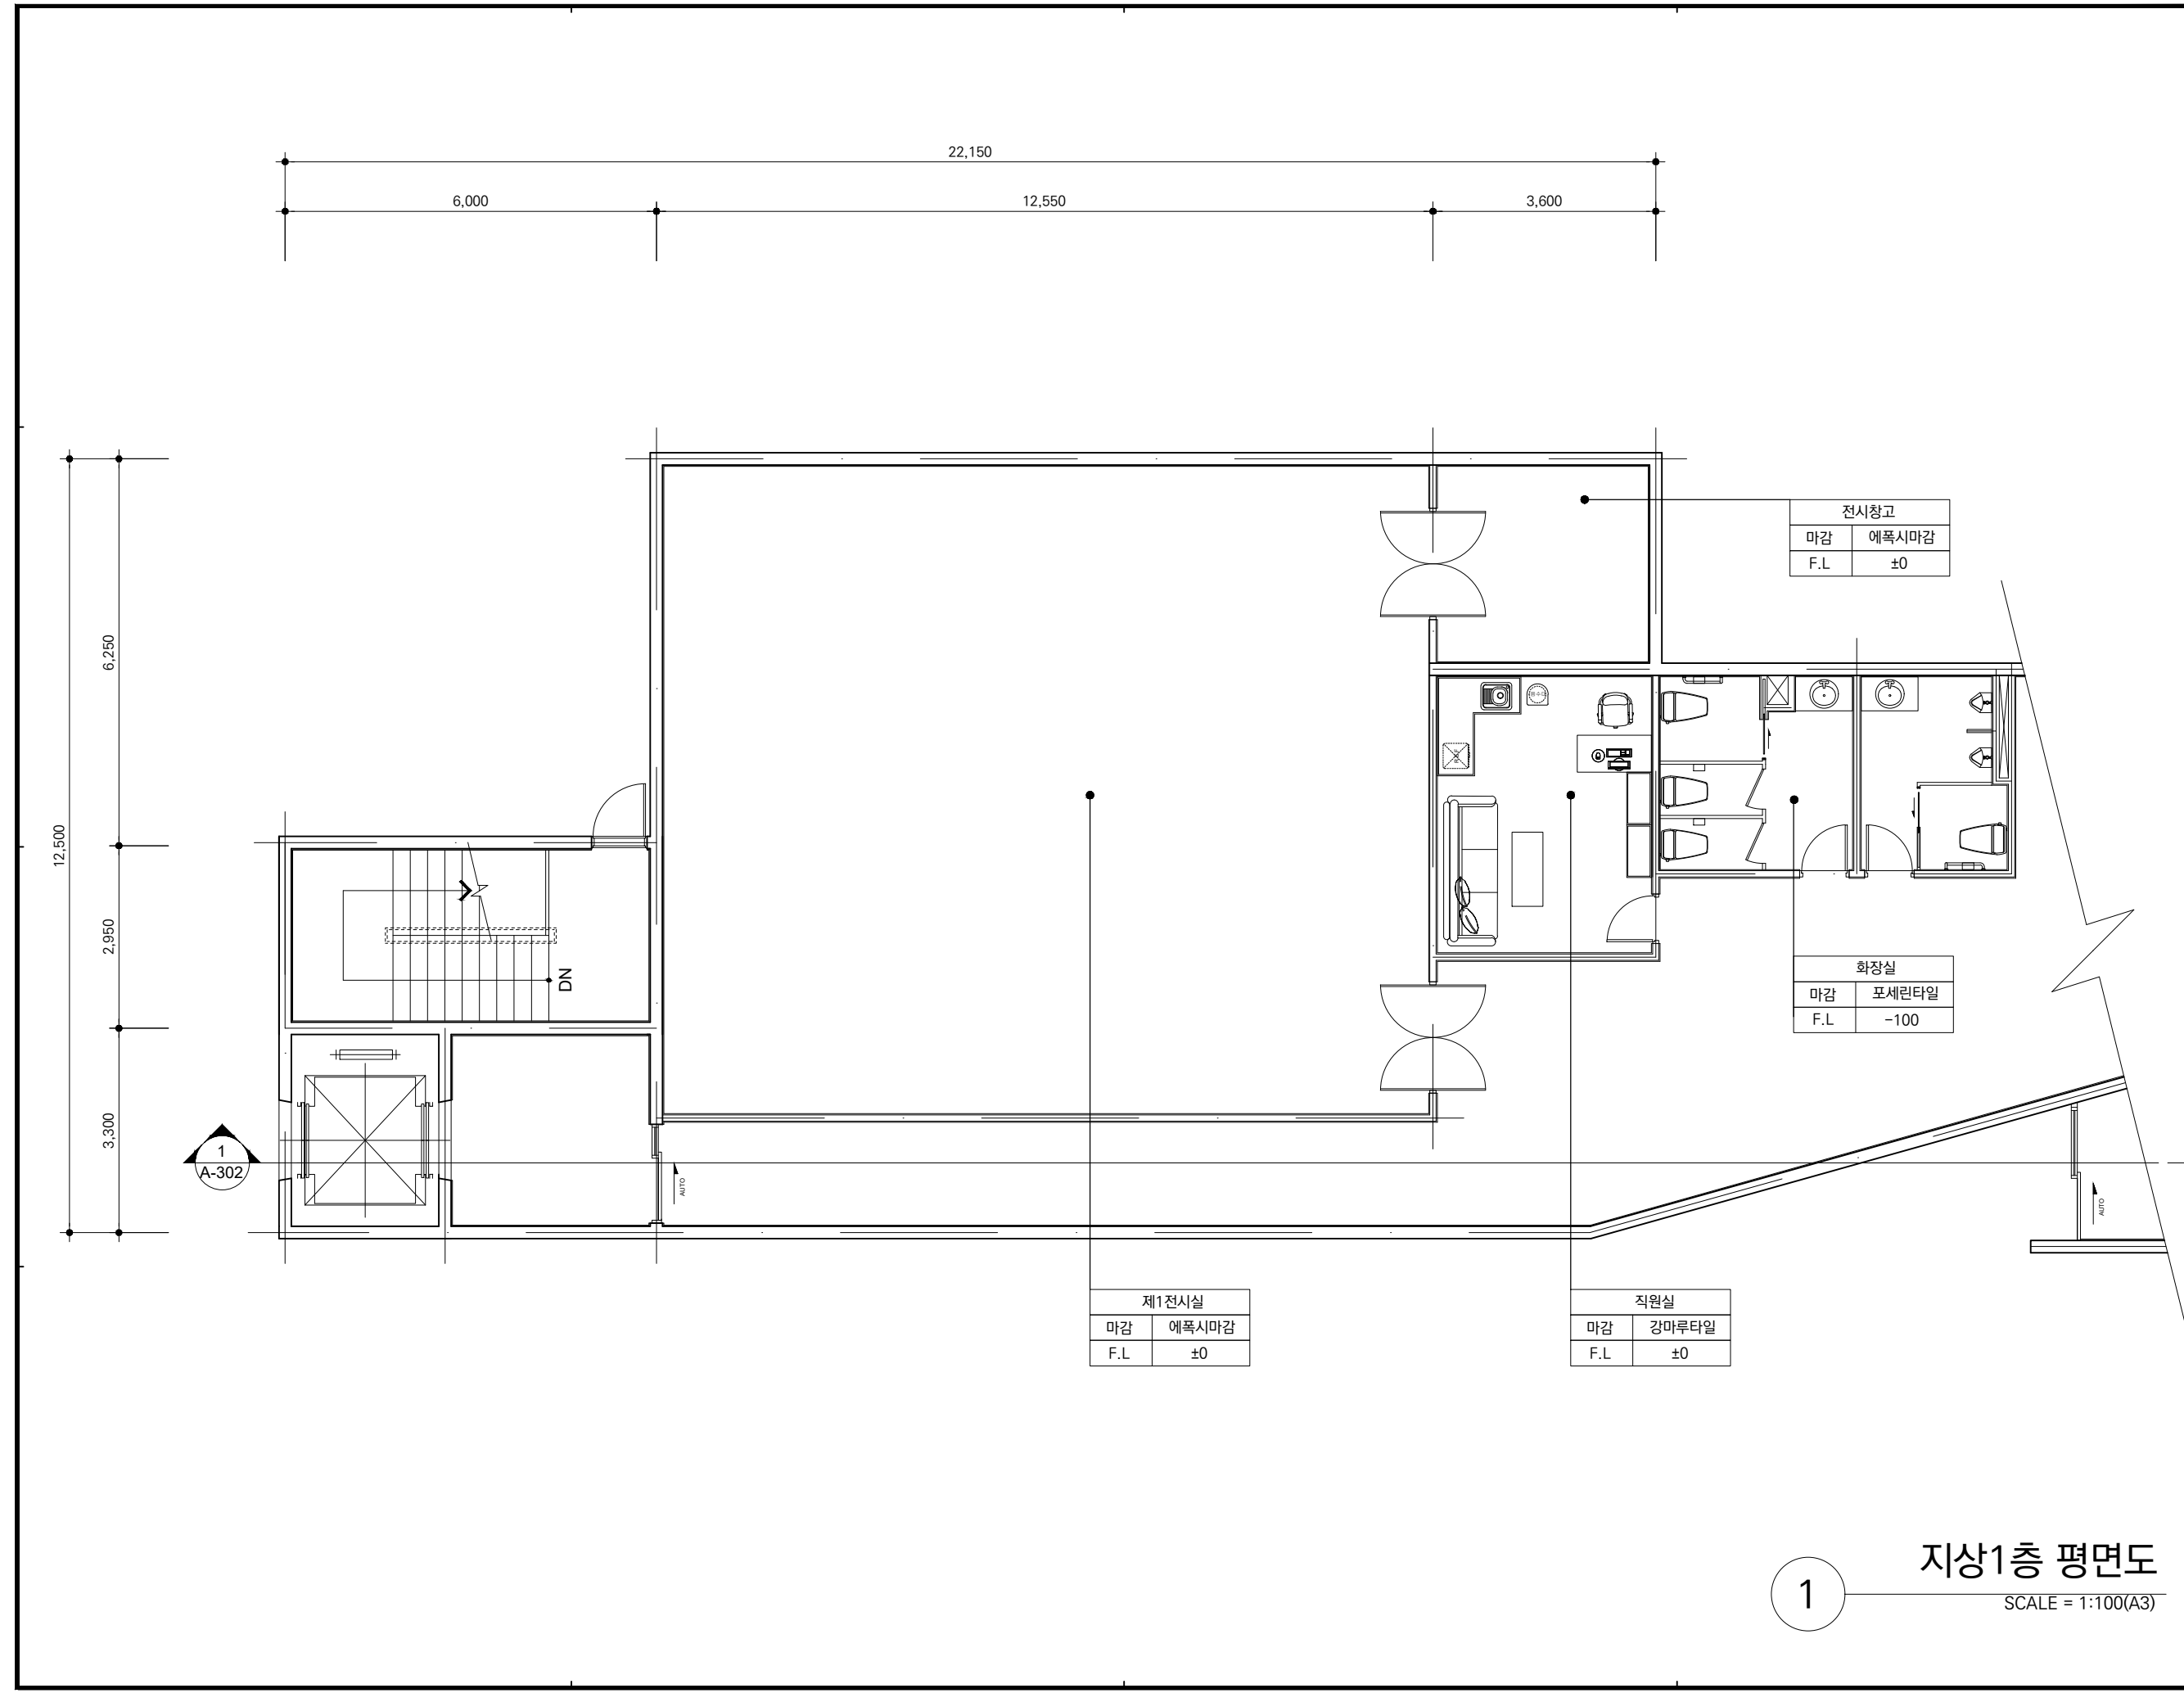

CLASS NAME		공간스튜디오	
PROFESSOR NAME		권현주 교수님	
PROJECT TITLE		지천년견오백 한지장 교육문화복합공간	
NOTE			
NO	REVISIONS	DATE	DRAWN
DRAWN BY			박주은
CHECKED BY			
APPROVED BY			
NAME OF DRAWING			
전시동 평면도			
SCALE	1 / 100		
A3 SIZE			
DATE	2021. 09		
DRAWING NO.	A-105		
SHEET NO.			

1 지상1층 평면도  
SCALE = 1:100(A3)

제1전시실	
마감	에폭시마감
F.L	±0

직원실	
마감	강마루타일
F.L	±0

전시창고	
마감	에폭시마감
F.L	±0

화장실	
마감	포세린타일
F.L	-100

1  
A-302

CLASS NAME

공간스튜디오

PROFESSOR NAME

권현주 교수님

PROJECT TITLE

지천년견오백  
한지장 교육문화복합공간

NOTE

NO	REVISIONS	DATE	DRAWN

DRAWN BY 박주은

CHECKED BY

APPROVED BY

NAME OF DRAWING


전시동 평면도

SCALE A3 SIZE 1 / 100

DATE 2021. 09

DRAWING NO. A-106

SHEET NO.

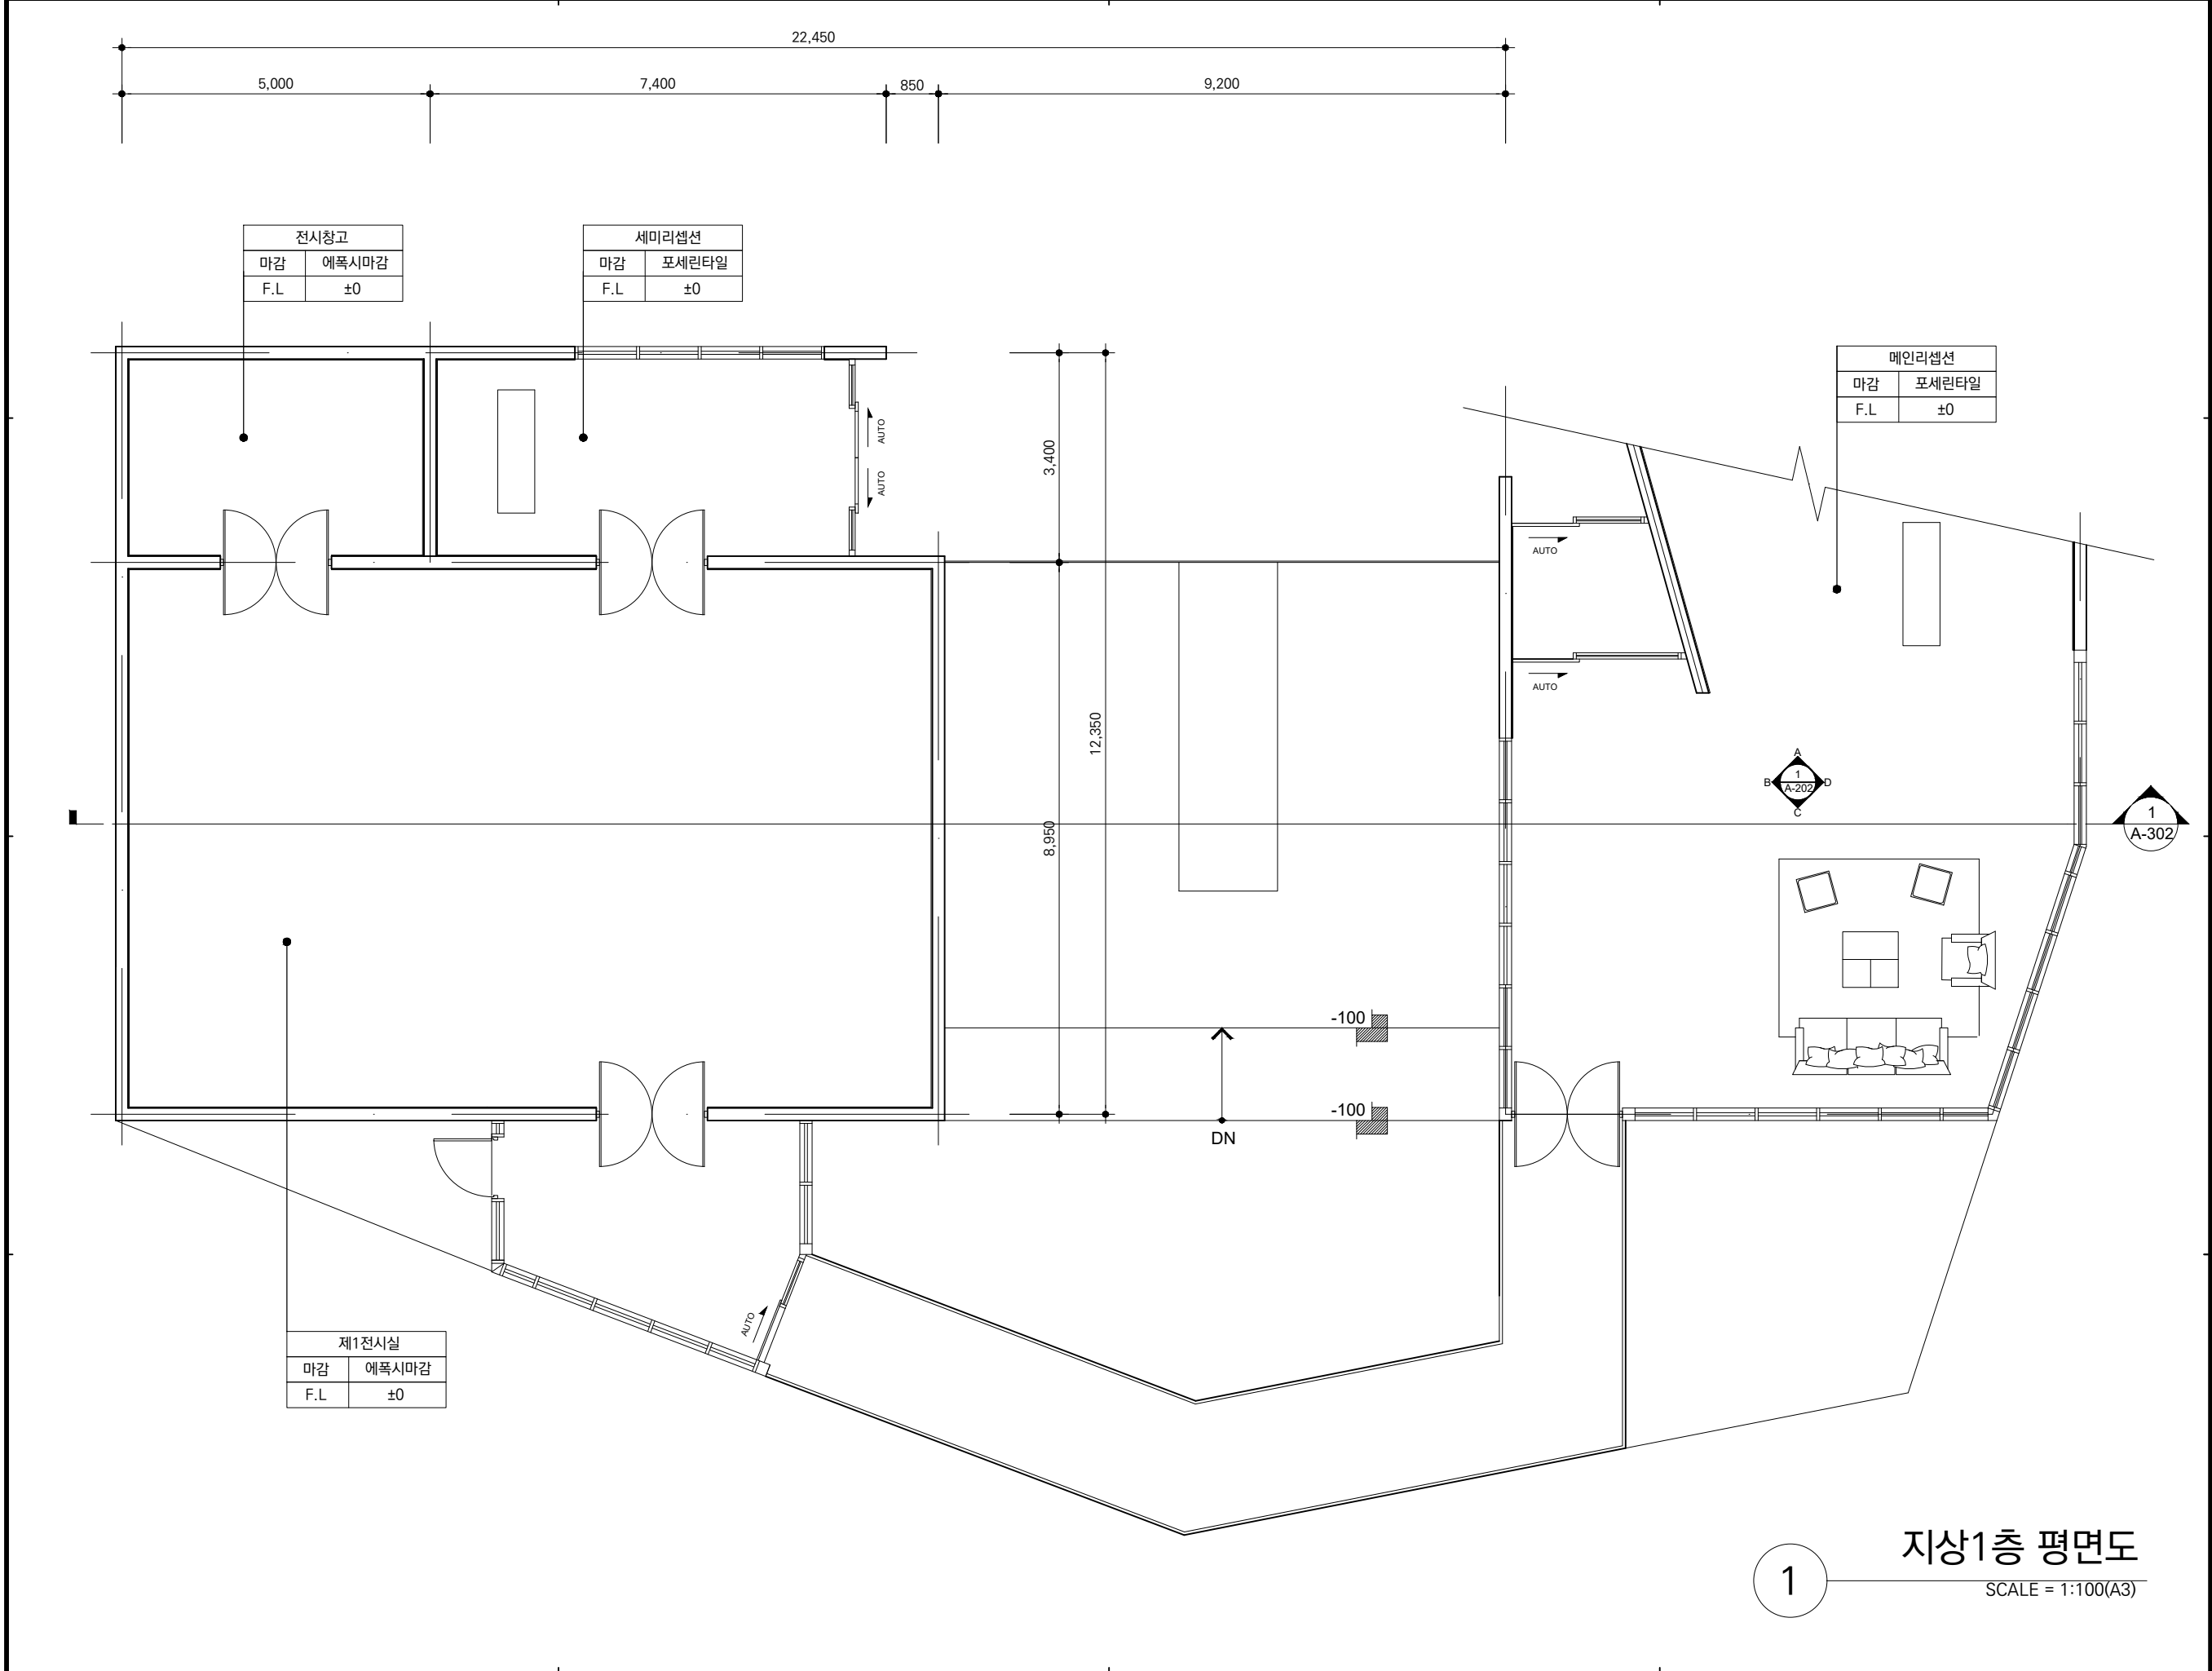


# 지상1층 평면도

1


SCALE = 1:100(A3)



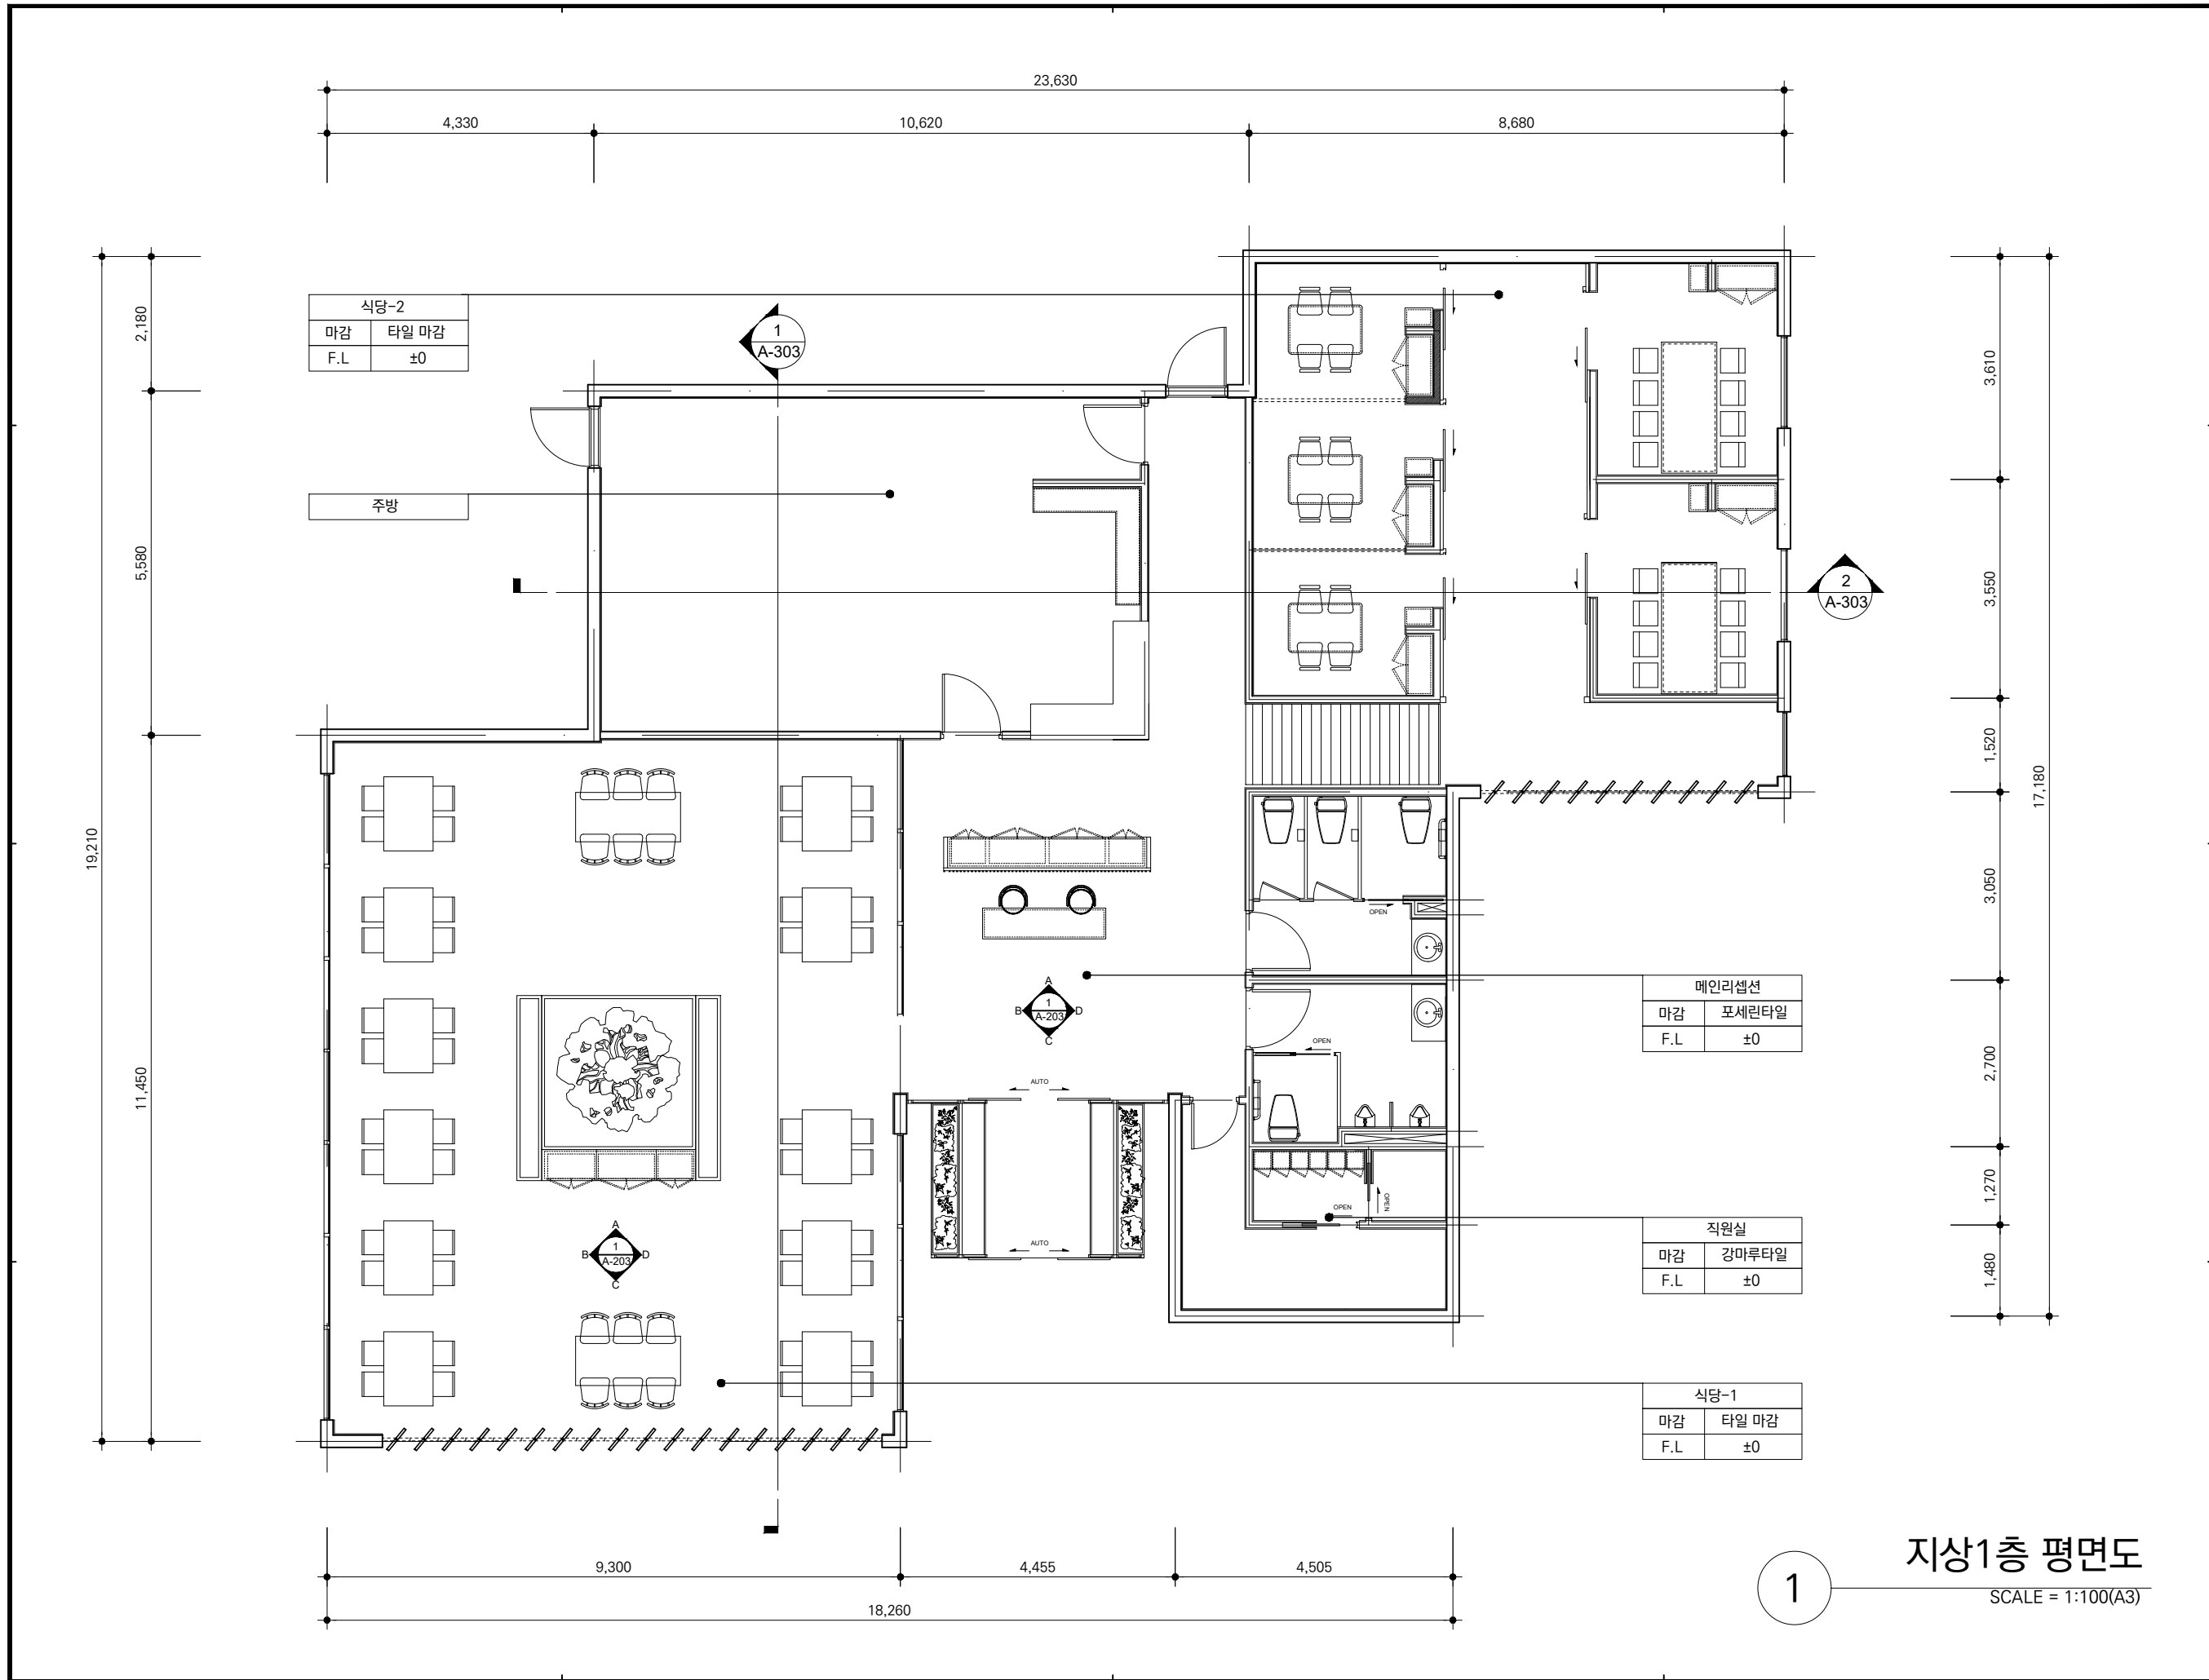

CLASS NAME	공간스튜디오		
PROFESSOR NAME	권현주 교수님		
PROJECT TITLE	지천년견오백 한지장 교육문화복합공간		
NOTE			
NO	REVISIONS	M/D	DRAWN
DRAWN BY 박주은			
CHECKED BY			
APPROVED BY			
NAME OF DRAWING			
음식점 평면도			
SCALE	A3 SIZE	1 / 100	
DATE	2021. 09		
DRAWING NO.	A-107		
SHEET NO.			

KEY MAP

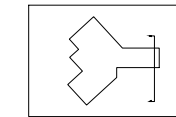

CLASS NAME

공간스튜디오

PROFESSOR NAME


권현주 교수님

PROJECT TITLE

지천년견오백  
한지장 연구문화복합공간


NOTE

- ▼ 지붕층  
● GL +3500
- ▼ 지상 1층  
● GL ±0
- ▼ 지하 1층  
● GL -3500
- ▼ 지하 2층  
● GL -7000

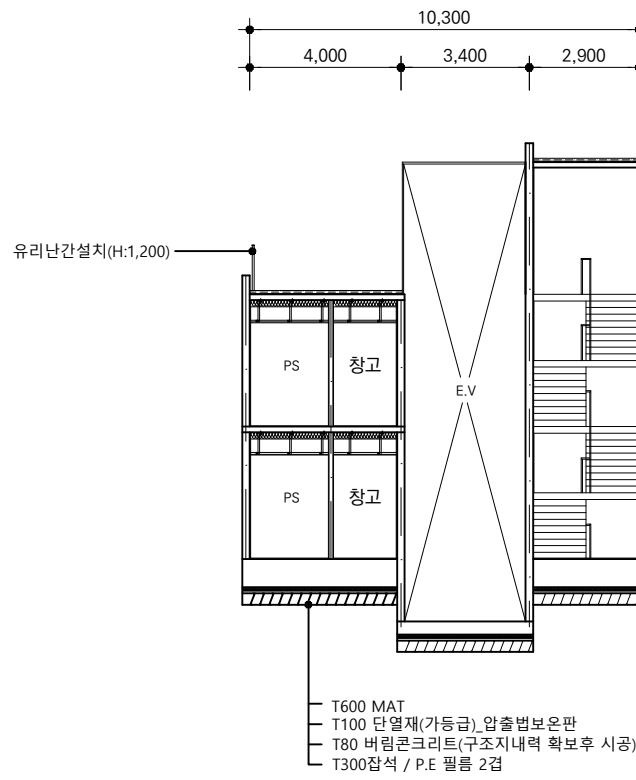


1 **횡단면도**  
SCALE = 1:200(A3)

KEY MAP

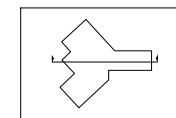

- ▼ 지상 1층  
● GL ±0
- ▼ 지하 1층  
● GL -3500
- ▼ 지하 2층  
● GL -7000

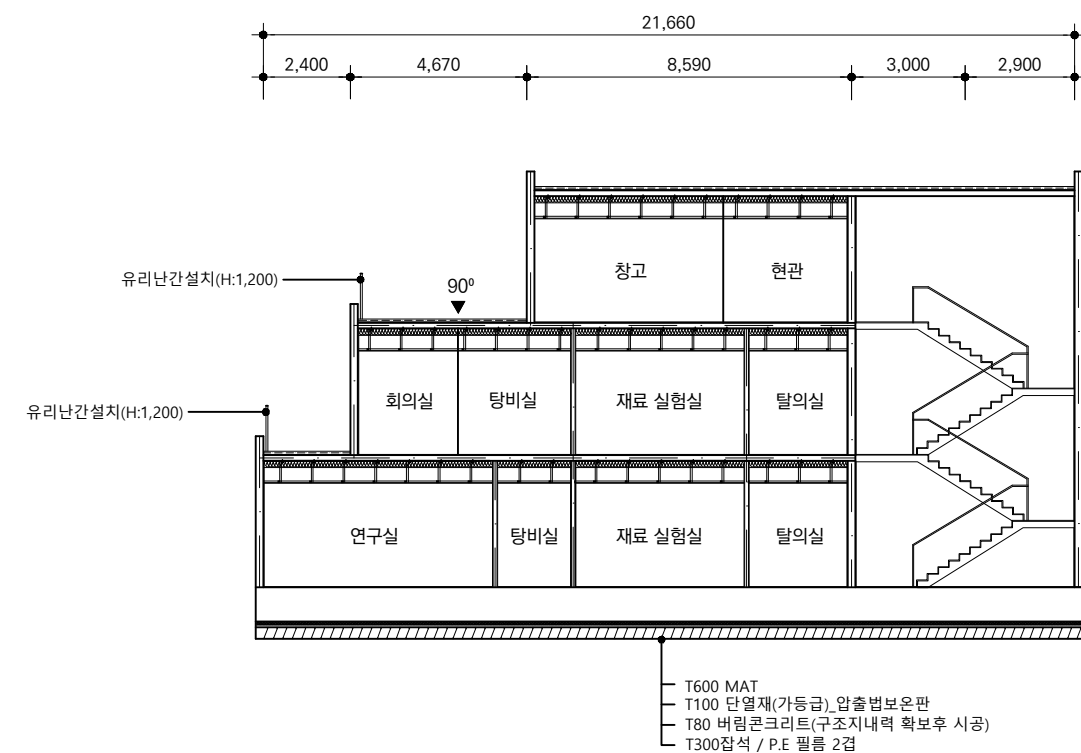

2 **종단면도**  
SCALE = 1:200(A3)

NO	REVISIONS	DATE	DRAWN

DRAWN BY 박주은

CHECKED BY

APPROVED BY

NAME OF DRAWING

연구동 단면도


SCALE A3 SIZE 1 / 200

DATE 2021. 09

DRAWING NO. A-301

SHEET NO.

KEY MAP

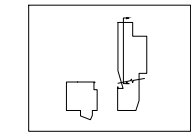

CLASS NAME

공간스튜디오


PROFESSOR NAME

권현주 교수님

PROJECT TITLE



지천년견오백  
한지장 연구문화복합공간

NOTE

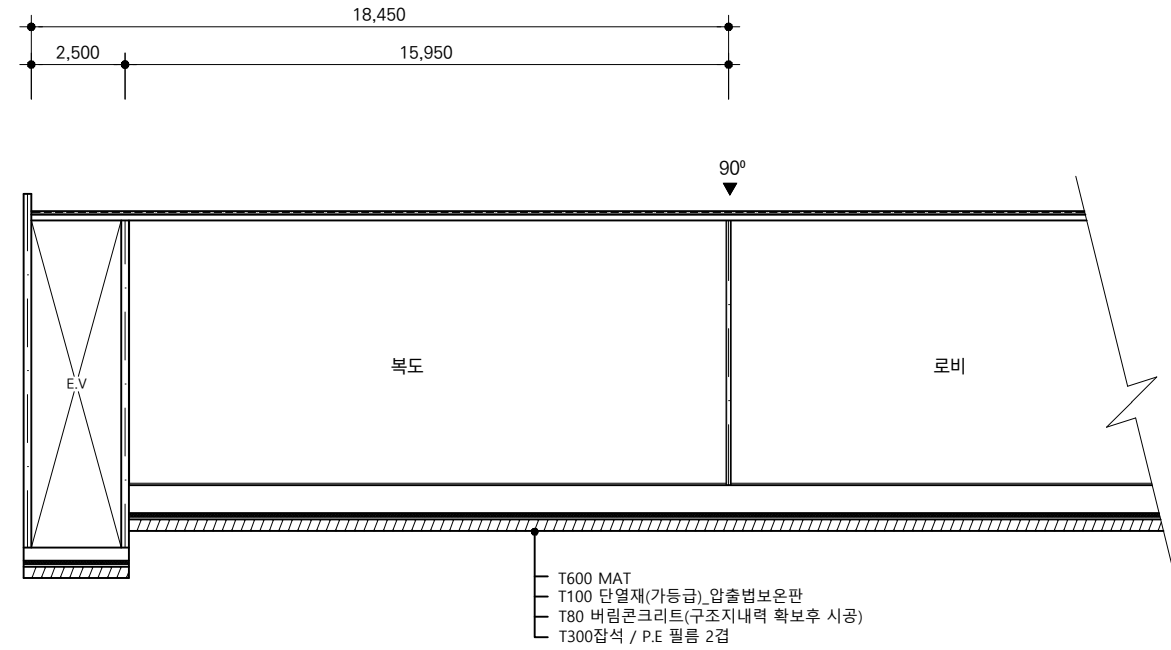

1 **횡단면도**  
SCALE = 1:200(A3)

KEY MAP

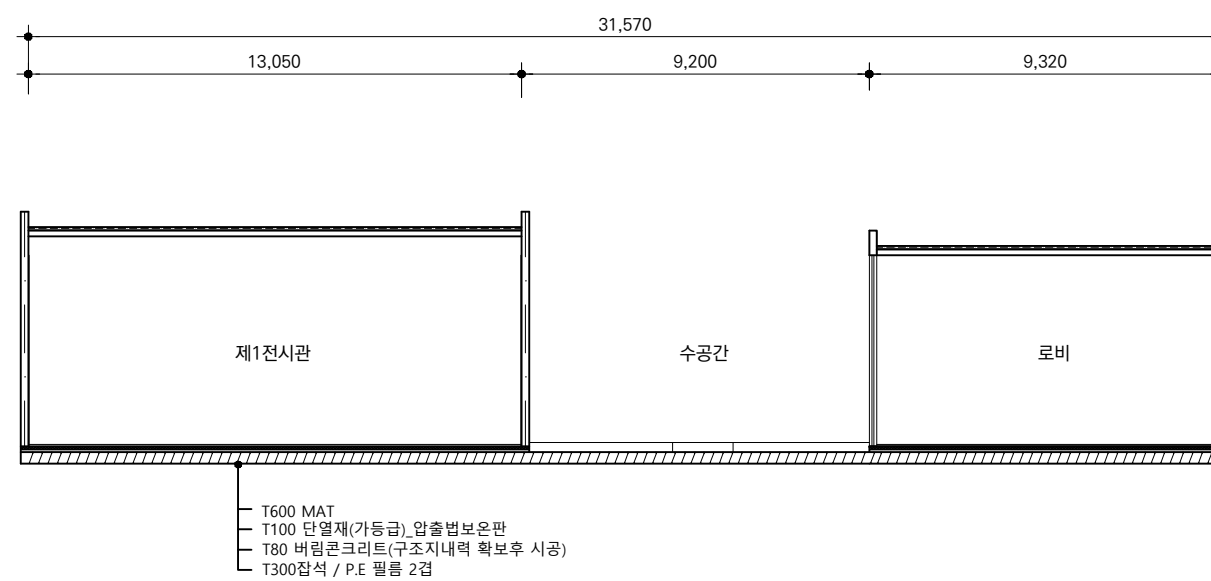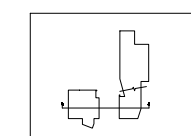

지붕층  
FL +4950

지상 1층  
GL ±0

2 **종단면도**  
SCALE = 1:200(A3)

NO	REVISIONS	M/D	DRAWN

DRAWN BY 박주은

CHECKED BY

APPROVED BY

NAME OF DRAWING

전시동 단면도


SCALE A3 SIZE 1 / 200

DATE 2021. 09

DRAWING NO. A-302

SHEET NO.

KEY MAP

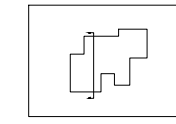

CLASS NAME

공간스튜디오


PROFESSOR NAME

권현주 교수님

PROJECT TITLE


지천년견오백  
한지장 연구문화복합공간

NOTE

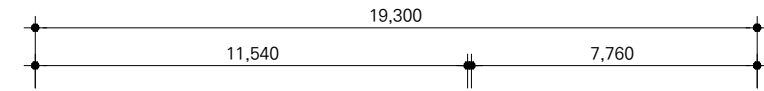

지붕층  
GL +5000



지상 1층  
GL ±0

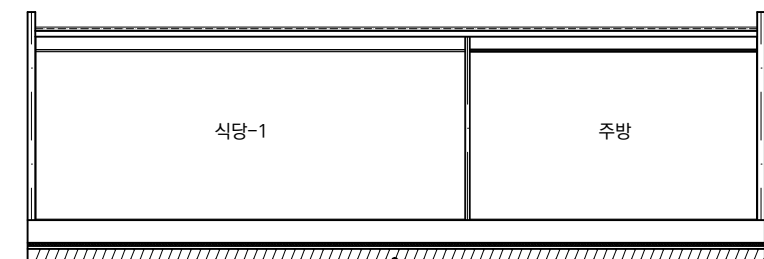

- T600 MAT
- T100 단열재(가등급) 압출법보온판
- T80 버림콘크리트(구조지내력 확보후 시공)
- T300잡석 / P.E 필름 2겹


1 횡단면도  
SCALE = 1:200(A3)

KEY MAP

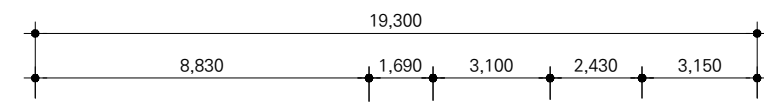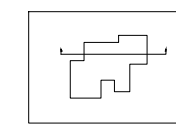

지붕층  
GL +5000

지상 1층  
GL ±0

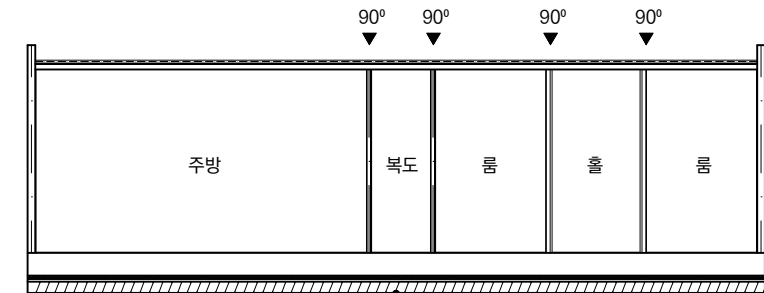

- T600 MAT
- T100 단열재(가등급) 압출법보온판
- T80 버림콘크리트(구조지내력 확보후 시공)
- T300잡석 / P.E 필름 2겹

2 종단면도  
SCALE = 1:200(A3)

NO	REVISIONS	M/D	DRAWN

DRAWN BY 박주은

CHECKED BY

APPROVED BY

NAME OF DRAWING


음식점 단면도

SCALE A3 SIZE 1 / 200

DATE 2021. 09

DRAWING NO. A-303

SHEET NO.

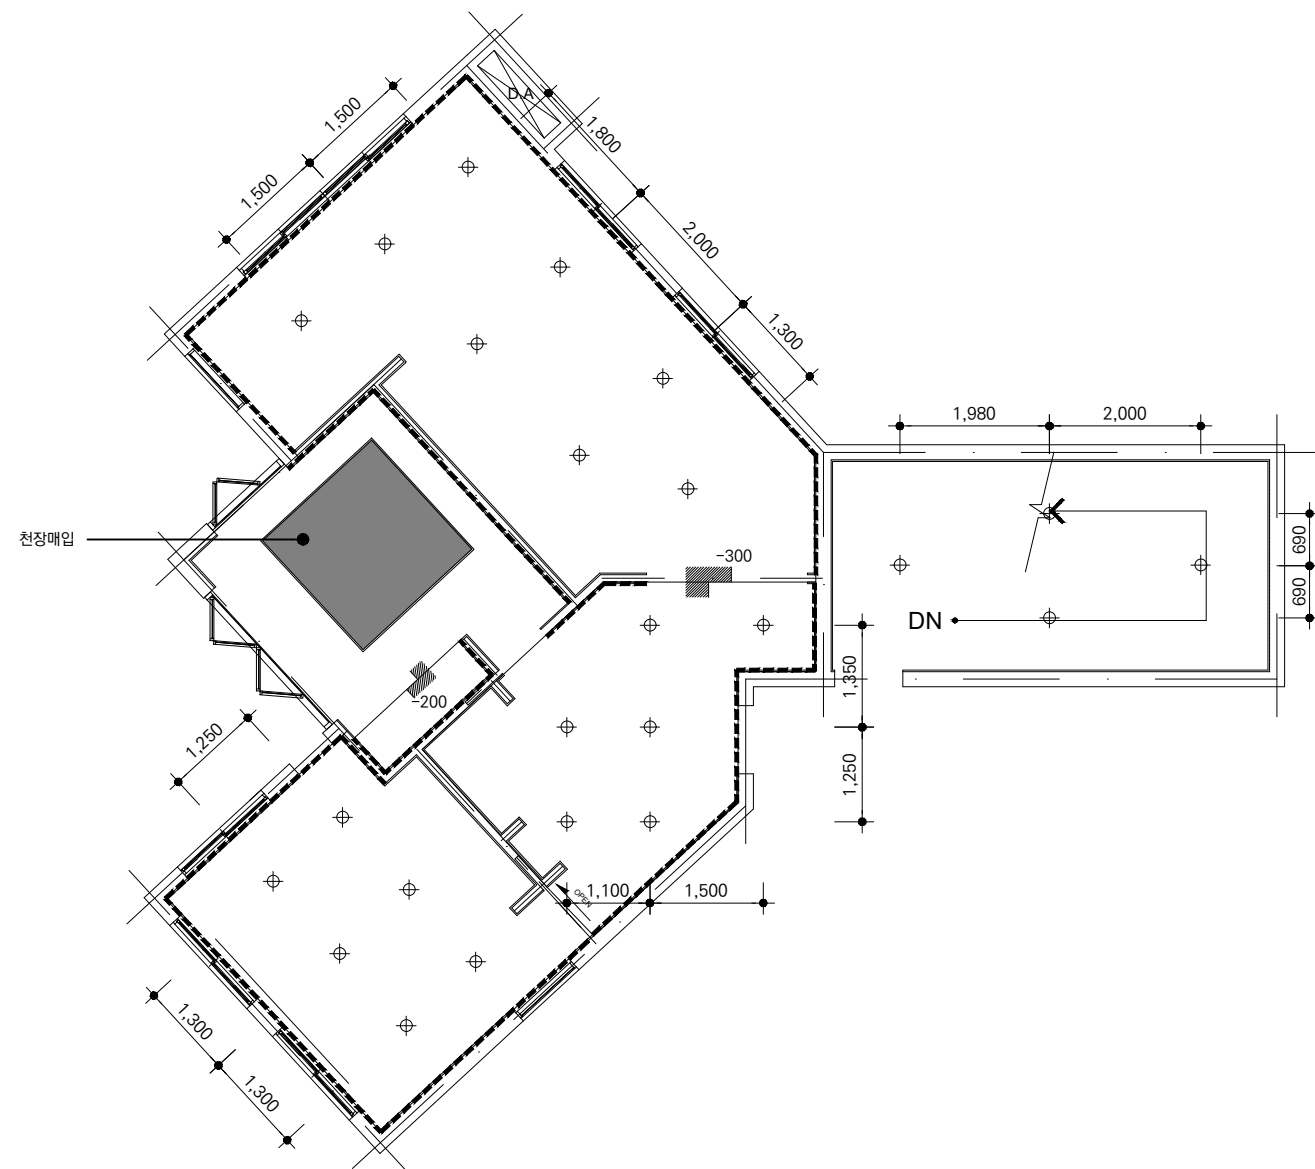

■ LIGHTING LEGEND

NO	LIGHTING	NAME	NOTE	COUNT(EA)
FL-01	----	천장 매입간접조명	LED 25W 4000K	-
DL-01	⊕	다운라이트 조명	LED 10W 4500K (천장매입)	24
BS-01	■	LED 바라솔조명	LED 200W 4500K (천장매입)	1

1

지상1층 천정도  
SCALE = 1:100(A3)

CLASS NAME

공간스튜디오

PROFESSOR NAME

권현주 교수님

PROJECT TITLE

지천년견오백  
한지장 교육문화복합공간

NOTE

NO	REVISIONS	DATE	DRAWN

DRAWN BY 박주은

CHECKED BY

APPROVED BY

NAME OF DRAWING

연구동 천정도

SCALE A3 SIZE 1 / 100

DATE 2021. 09

DRAWING NO. A-401


SHEET NO.

CLASS NAME  
공간스튜디오

PROFESSOR NAME  
권현주 교수님

PROJECT TITLE  
지천년견오백  
한지장 교육문화복합공간

NOTE

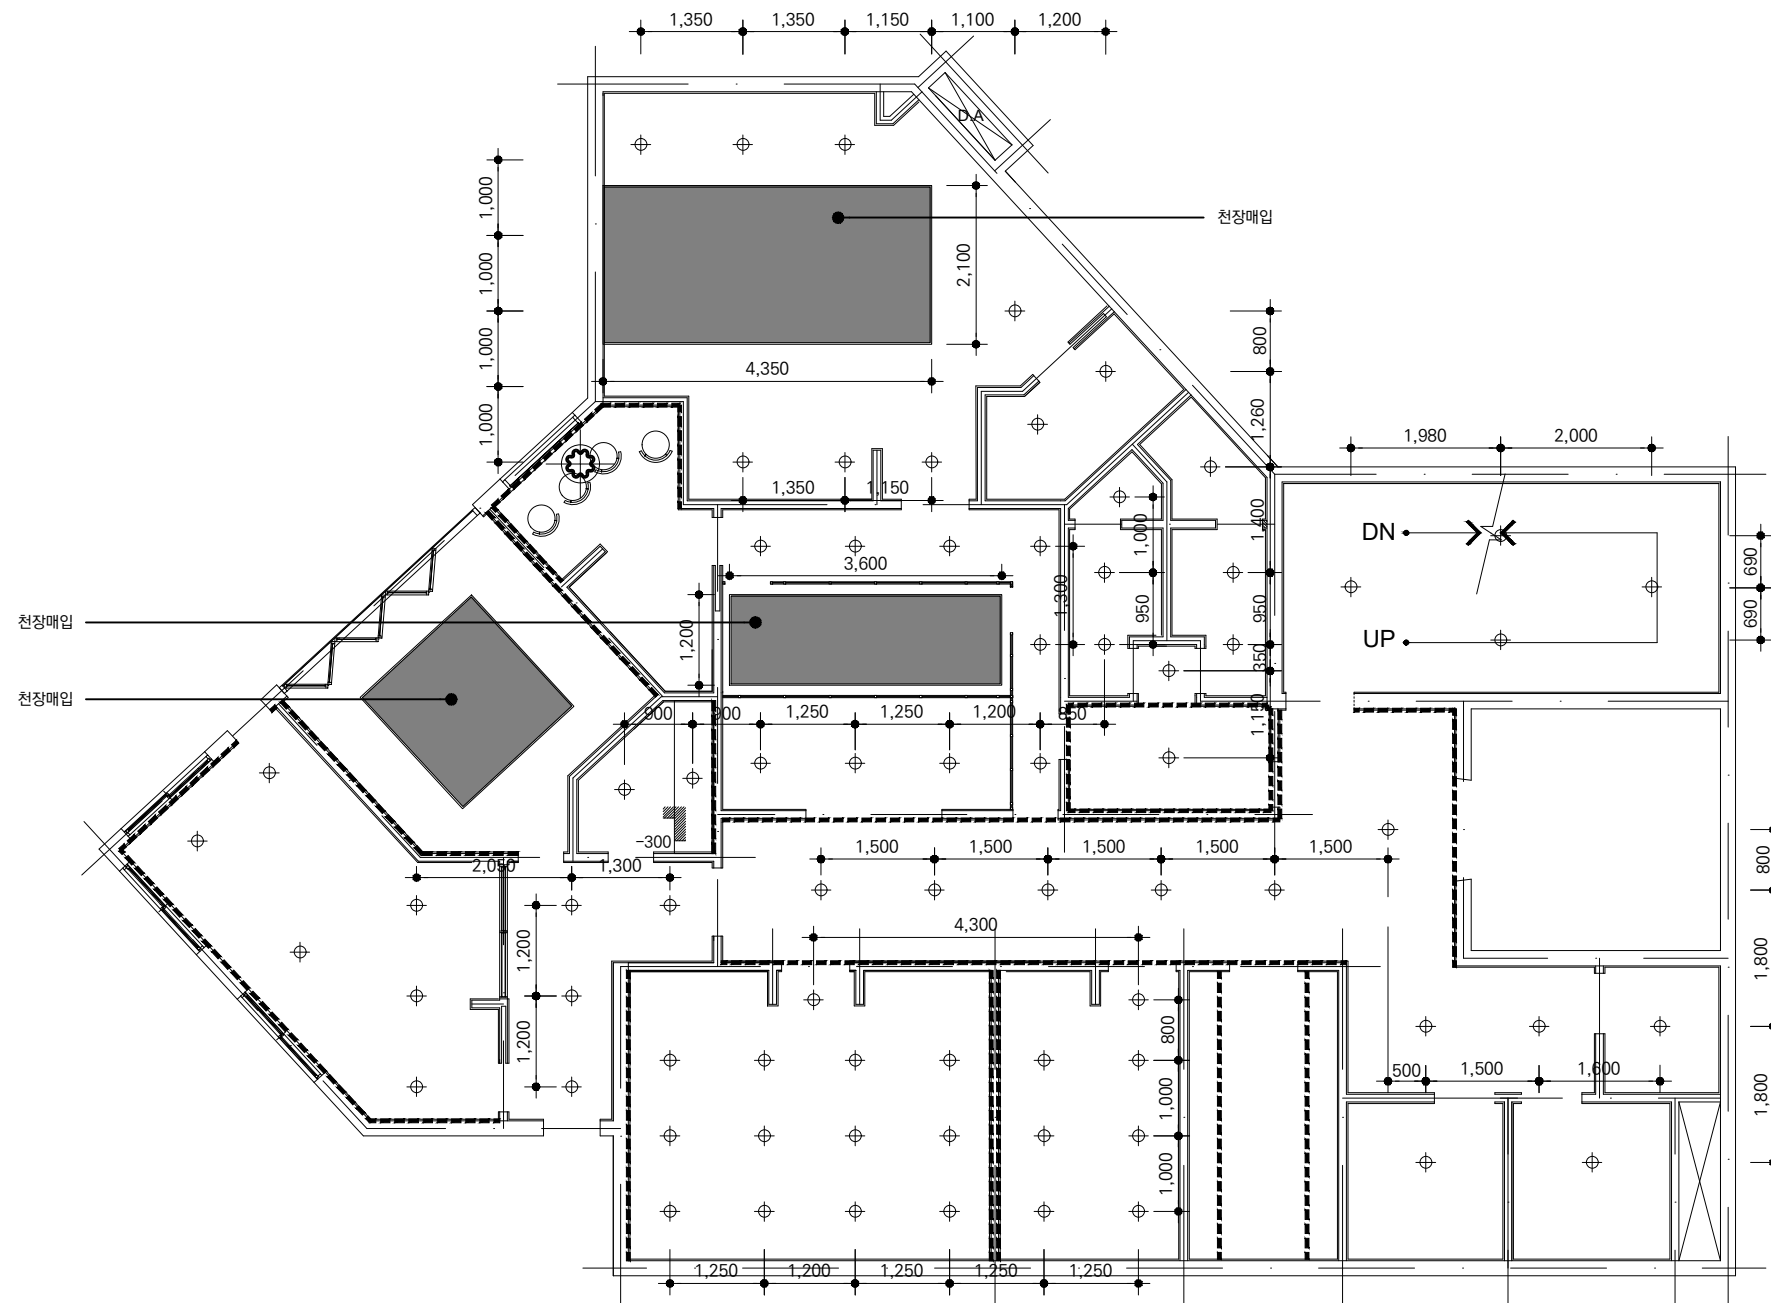

■ LIGHTING LEGEND

NO	LIGHTING	NAME	NOTE	COUNT(EA)
FL-01	---	천장 매입간접조명	LED 25W 4000K	-
DL-01	⊕	다운라이트 조명	LED 10W 4500K (천장매입)	74
BS-01	■	LED 바리솔조명	LED 200W 4500K (천장매입)	3
PL-01	⊙	지정 펜던트조명	LED 200W 4500K	1

1

지하1층 천정도  
SCALE = 1:100(A3)

NO	REVISIONS	DATE	DRAWN

DRAWN BY 박주은

CHECKED BY

APPROVED BY

NAME OF DRAWING

연구동 천정도

SCALE A3 SIZE 1 / 100

DATE 2021. 09

DRAWING NO. A-402


SHEET NO.

CLASS NAME  
공간스튜디오

PROFESSOR NAME  
권현주 교수님

PROJECT TITLE  
지천년견오백  
한지장 교육문화복합공간

NOTE

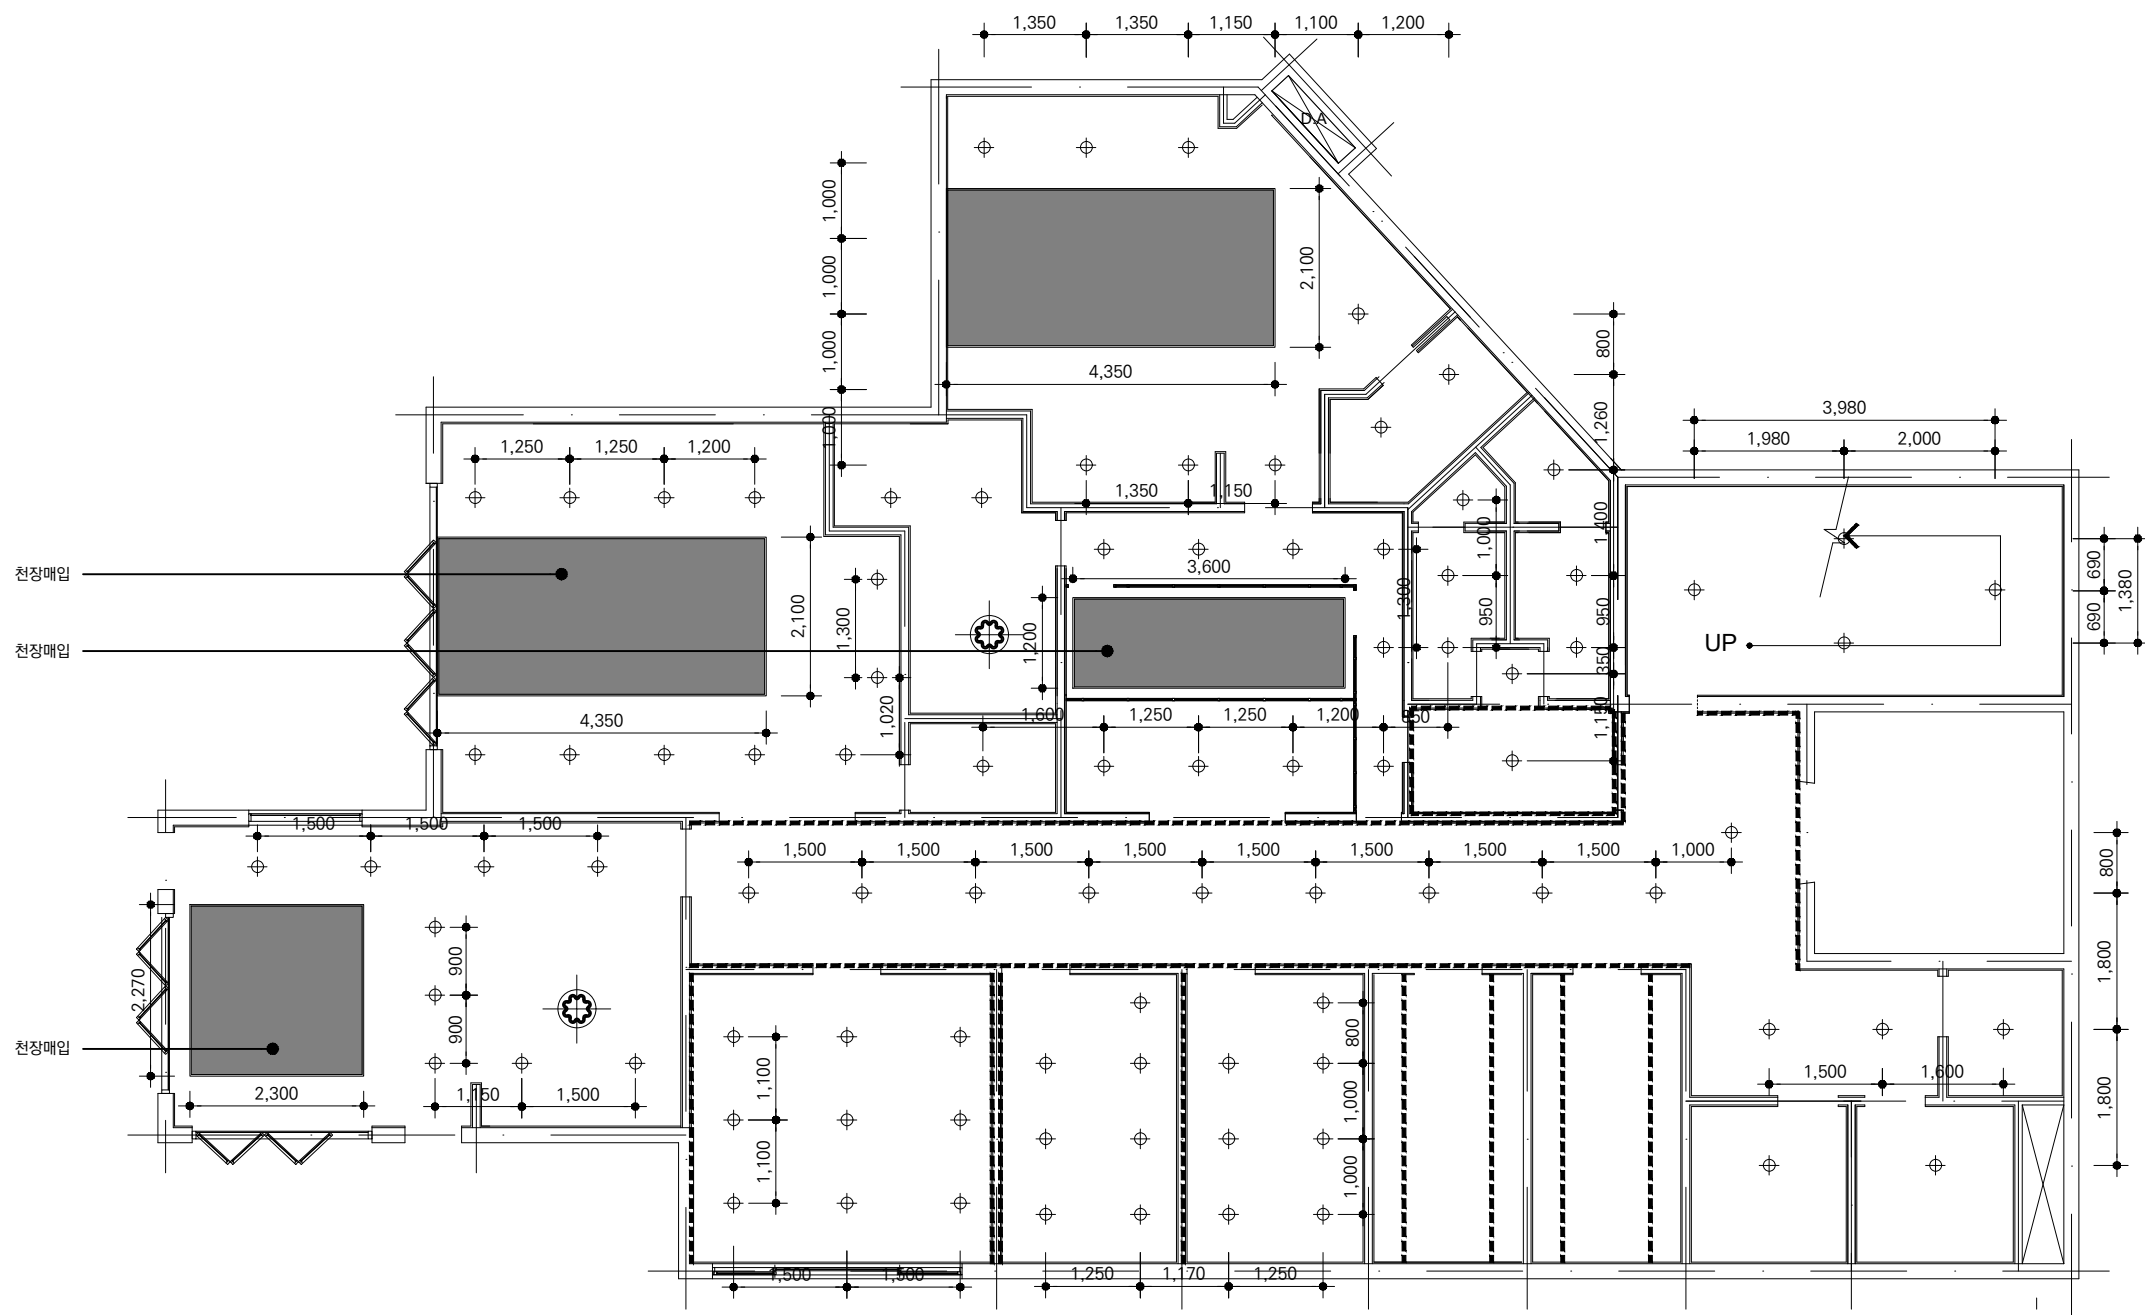

■ LIGHTING LEGEND

NO	LIGHTING	NAME	NOTE	COUNT(EA)
FL-01	---	천장 매입간접조명	LED 25W 4000K	-
DL-01	⊕	다운라이트 조명	LED 10W 4500K (천장매입)	89
BS-01	■	LED 바리솔조명	LED 200W 4500K (천장매입)	4
PL-01	⊕	지장 펜던트조명	LED 200W 4500K	2

1

지하2층 천정도  
SCALE = 1:100(A3)

NO	REVISIONS	DATE	DRAWN

DRAWN BY 박주은

CHECKED BY

APPROVED BY

NAME OF DRAWING

연구동 천정도

SCALE A3 SIZE 1 / 100

DATE 2021. 09

DRAWING NO. A-403


SHEET NO.

CLASS NAME  
공간스튜디오

PROFESSOR NAME  
권현주 교수님

PROJECT TITLE  
지천년견오백  
한지장 교육문화복합공간

NOTE

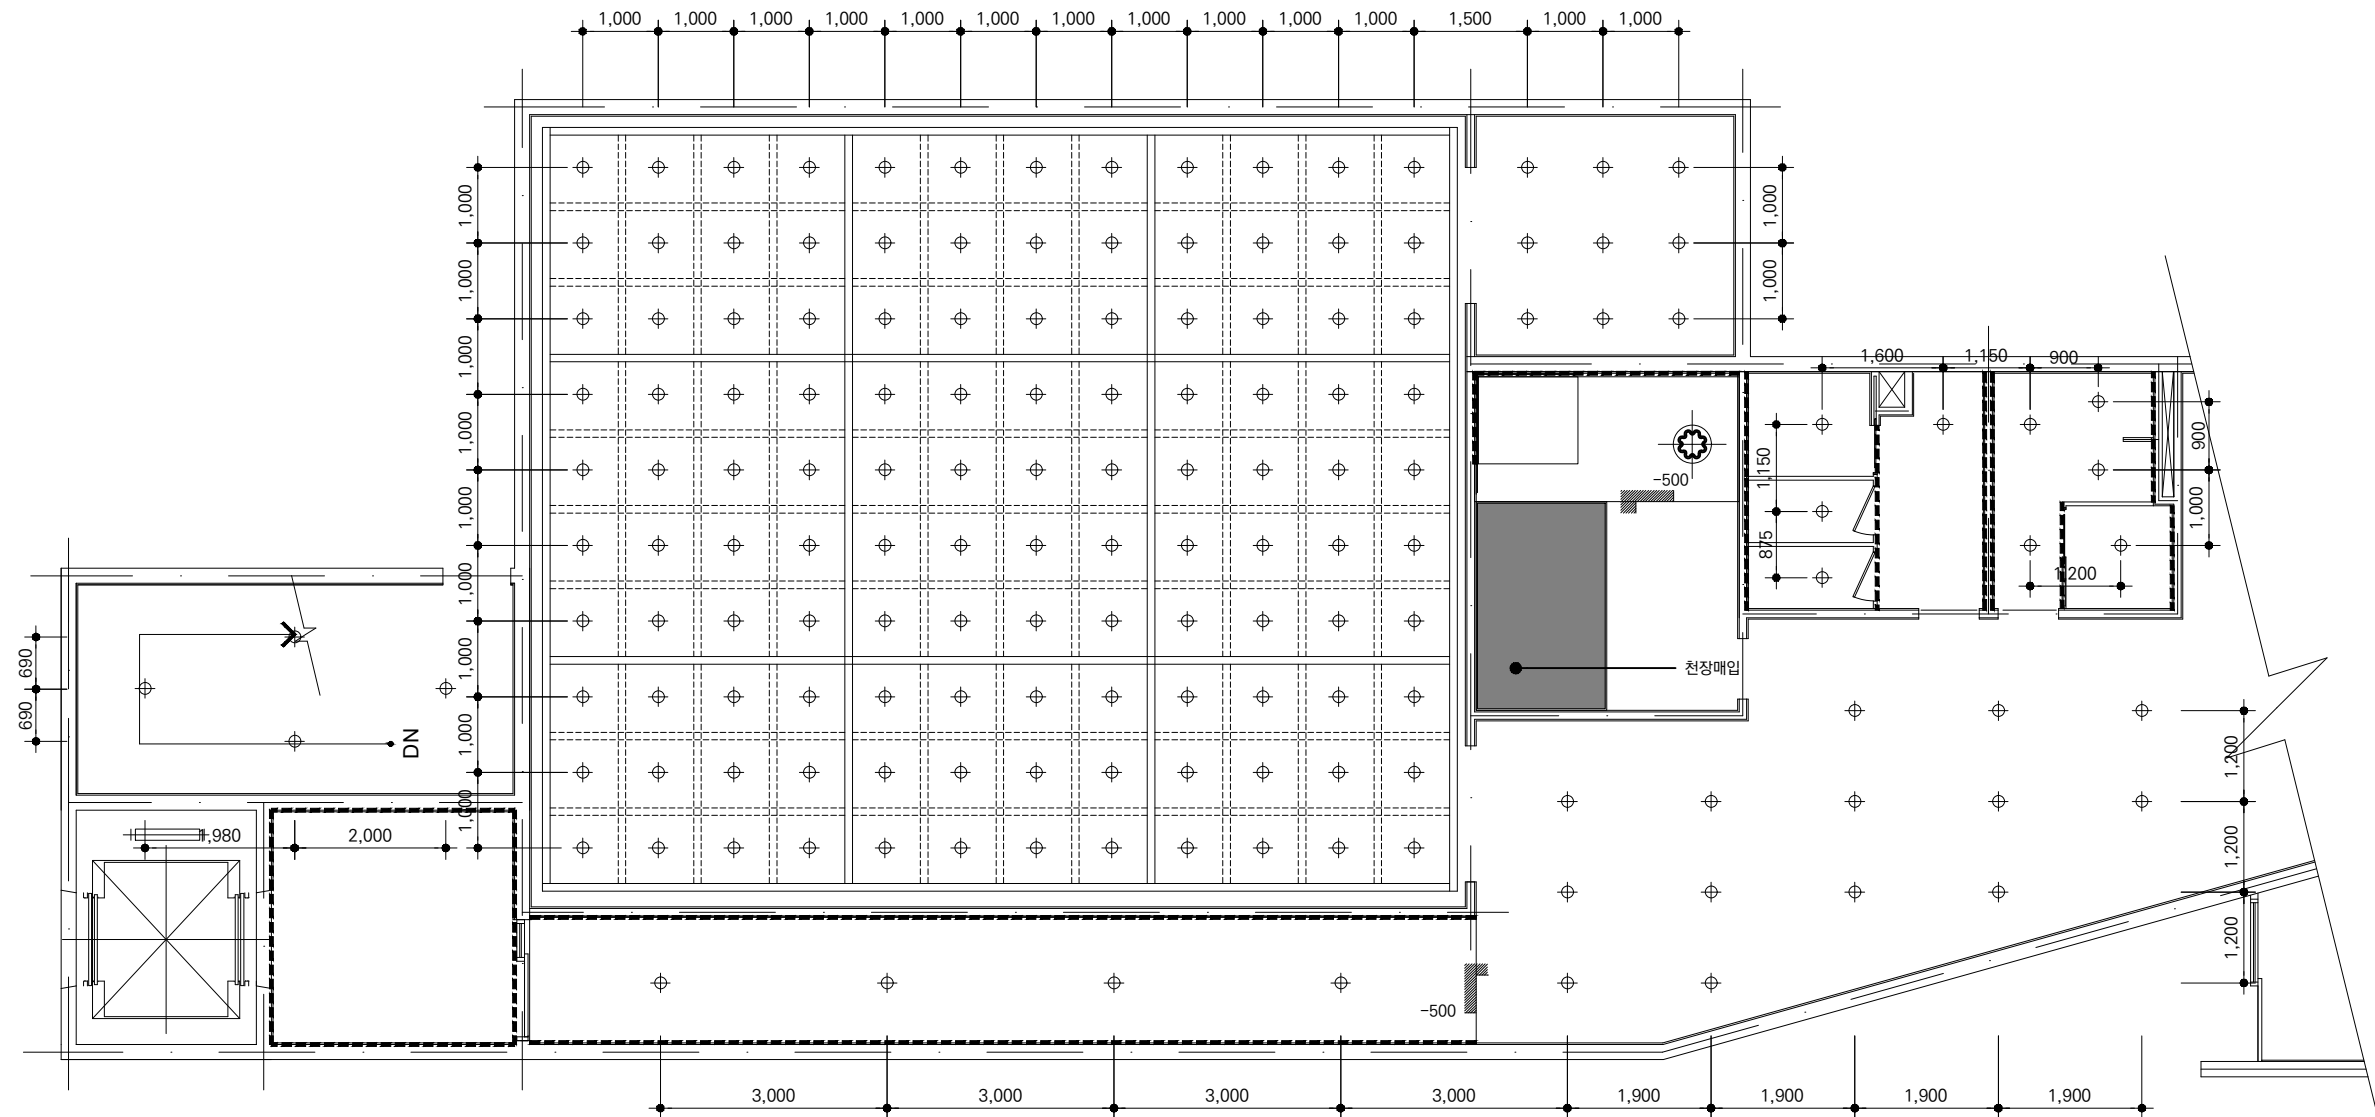

■ LIGHTING LEGEND

NO	LIGHTING	NAME	NOTE	COUNT(EA)
FL-01	----	천장 매입간접조명	LED 25W 4000K	-
DL-01	⊕	다운라이트 조명	LED 10W 4500K (천장매입)	156
BS-01	■	LED 바리솔조명	LED 200W 4500K (천장매입)	1
PL-01	⊕	지정 펜던트조명	LED 200W 4500K	1

1 지상1층 천정도  
SCALE = 1:100(A3)

NO	REVISIONS	M/D	DRAWN

DRAWN BY 박주은

CHECKED BY

APPROVED BY

NAME OF DRAWING  
전시동 천정도

SCALE A3 SIZE 1 / 100

DATE 2021. 09

DRAWING NO. A-404

SHEET NO.



CLASS NAME  
공간스튜디오

PROFESSOR NAME  
권현주 교수님

PROJECT TITLE  
지천년견오백  
한지장 교육문화복합공간

NOTE

NO	REVISIONS	DATE	DRAWN

DRAWN BY 박주은

CHECKED BY

APPROVED BY


NAME OF DRAWING  
전시동 천정도

SCALE A3 SIZE 1 / 100

DATE 2021. 09

DRAWING NO. A-405


SHEET NO.

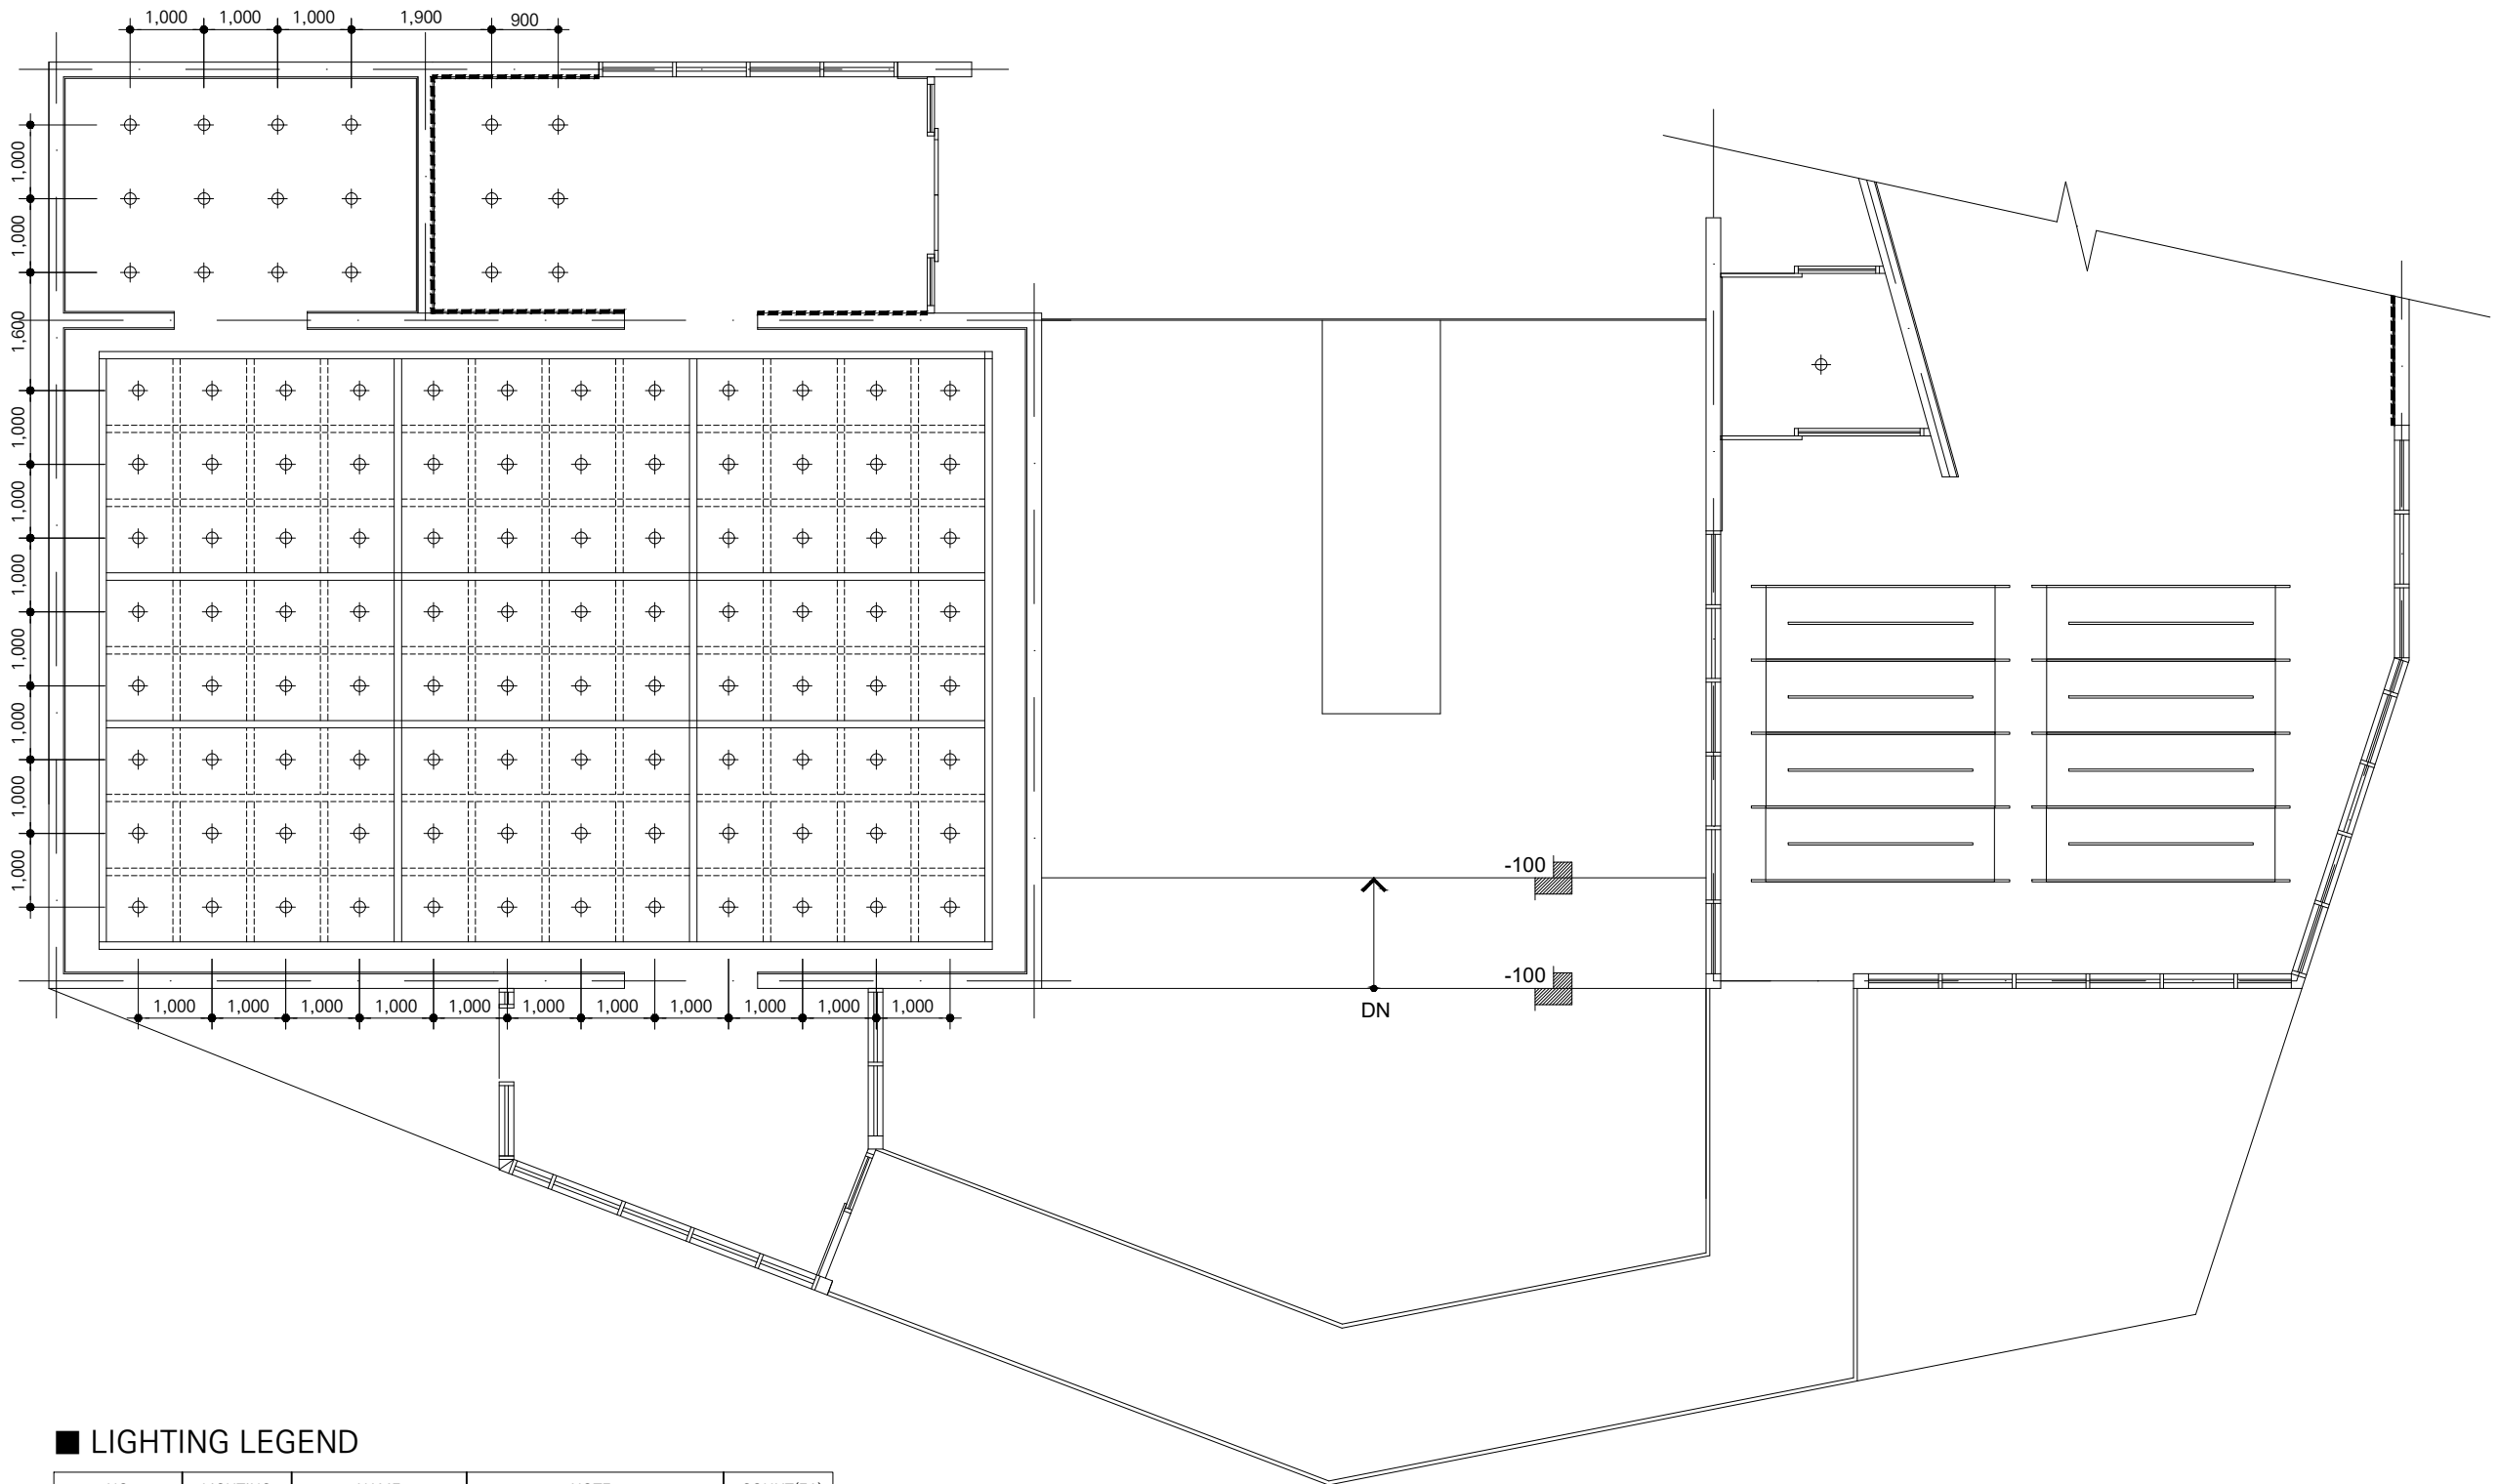

■ LIGHTING LEGEND

NO	LIGHTING	NAME	NOTE	COUNT(EA)
FL-01	-----	천장 매입간접조명	LED 25W 4000K	-
DL-01	⊕	다운라이트 조명	LED 10W 4500K (천장매입)	24
BS-01	■	LED 바리솔조명	LED 200W 4500K (천장매입)	1

1 지상1층 천정도  
SCALE = 1:100(A3)

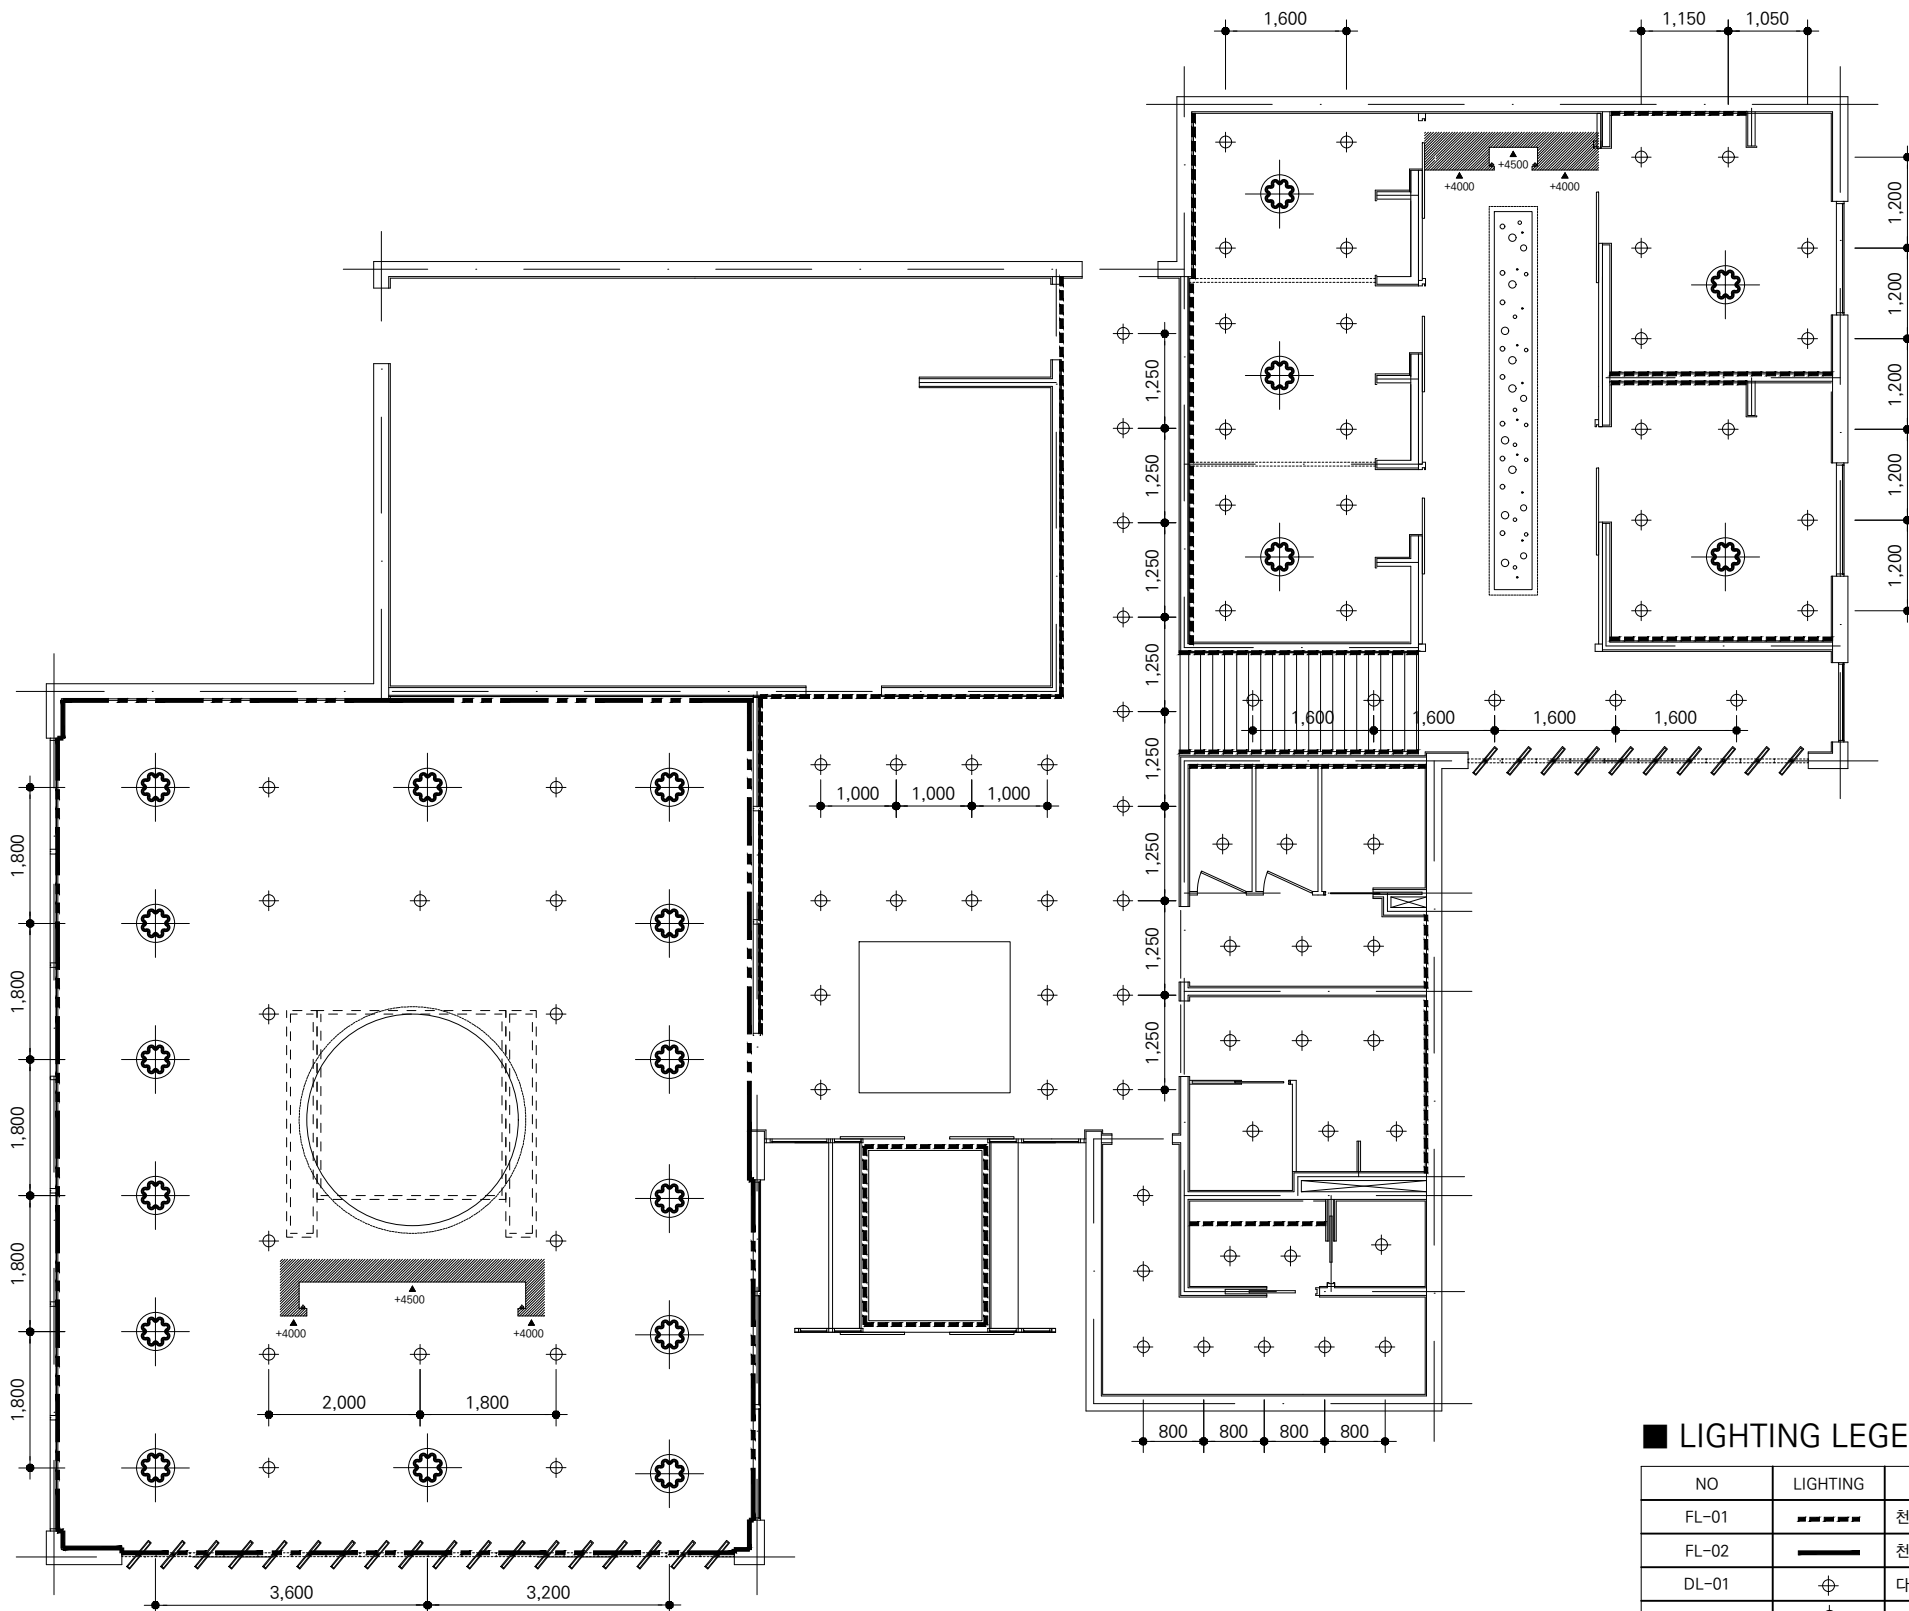

1 지상1층 천정도  
SCALE = 1:100(A3)

■ LIGHTING LEGEND

NO	LIGHTING	NAME	NOTE	COUNT(EA)
FL-01	----	천장 매입간접조명	LED 25W 4000K	-
FL-02	—	천장 매입간접조명	LED 15W 4000K	-
DL-01	⊕	다운라이트 조명	LED 10W 4500K (천장매입)	84
PL-01	⊙	지정 펜던트조명	LED 200W 4500K	19

CLASS NAME		공간스튜디오
PROFESSOR NAME		권현주 교수님
PROJECT TITLE		지천년견오백 한지장 교육문화복합공간
NOTE		
NO	REVISIONS	DATE DRAWN
DRAWN BY		박주은
CHECKED BY		
APPROVED BY		
NAME OF DRAWING		전시동 천정도
SCALE	1 / 100	
A3 SIZE		
DATE	2021. 09	
DRAWING NO.	A-406	
SHEET NO.		

CLASS NAME  
공간스튜디오

PROFESSOR NAME  
권현주 교수님

PROJECT TITLE  
지천년견오백  
한지장 교육문화복합공간

NOTE

NO	REVISIONS	DATE	DRAWN

DRAWN BY 박주은

CHECKED BY

APPROVED BY

NAME OF DRAWING


음식점  
조명계획도

SCALE  
A3 SIZE 1 / 100

DATE 2021. 09

DRAWING NO. A-408

SHEET NO.

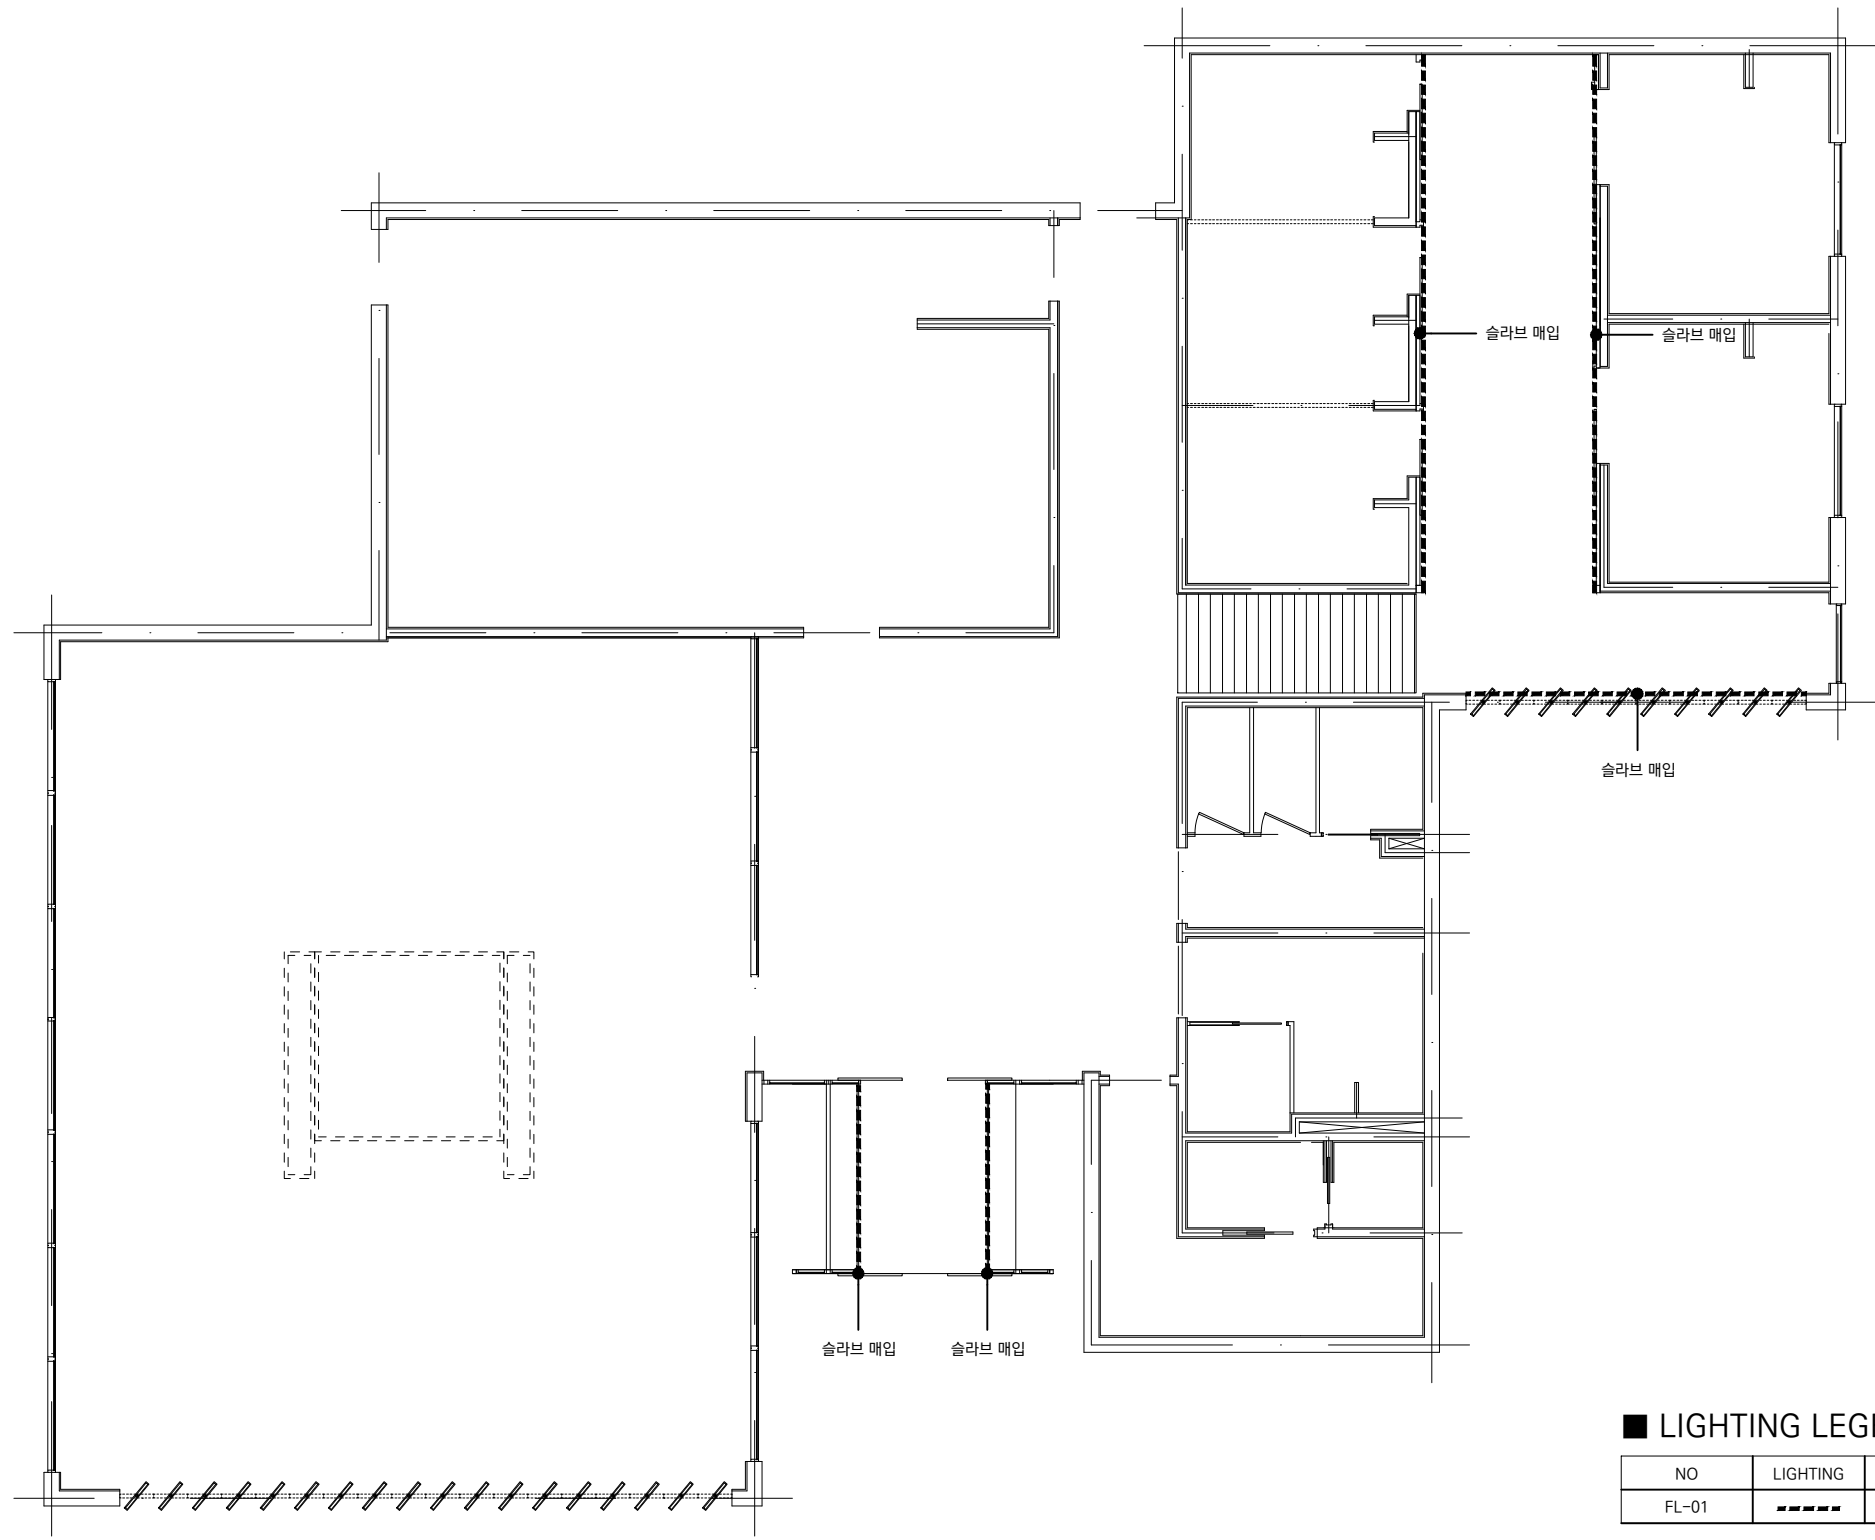


# 음식점 조명계획도

SCALE = 1:100(A3)

1

## ■ LIGHTING LEGEND

NO	LIGHTING	NAME	NOTE	COUNT(EA)
FL-01	-----	바닥 매입간접조명	LED 25W 4000K	-

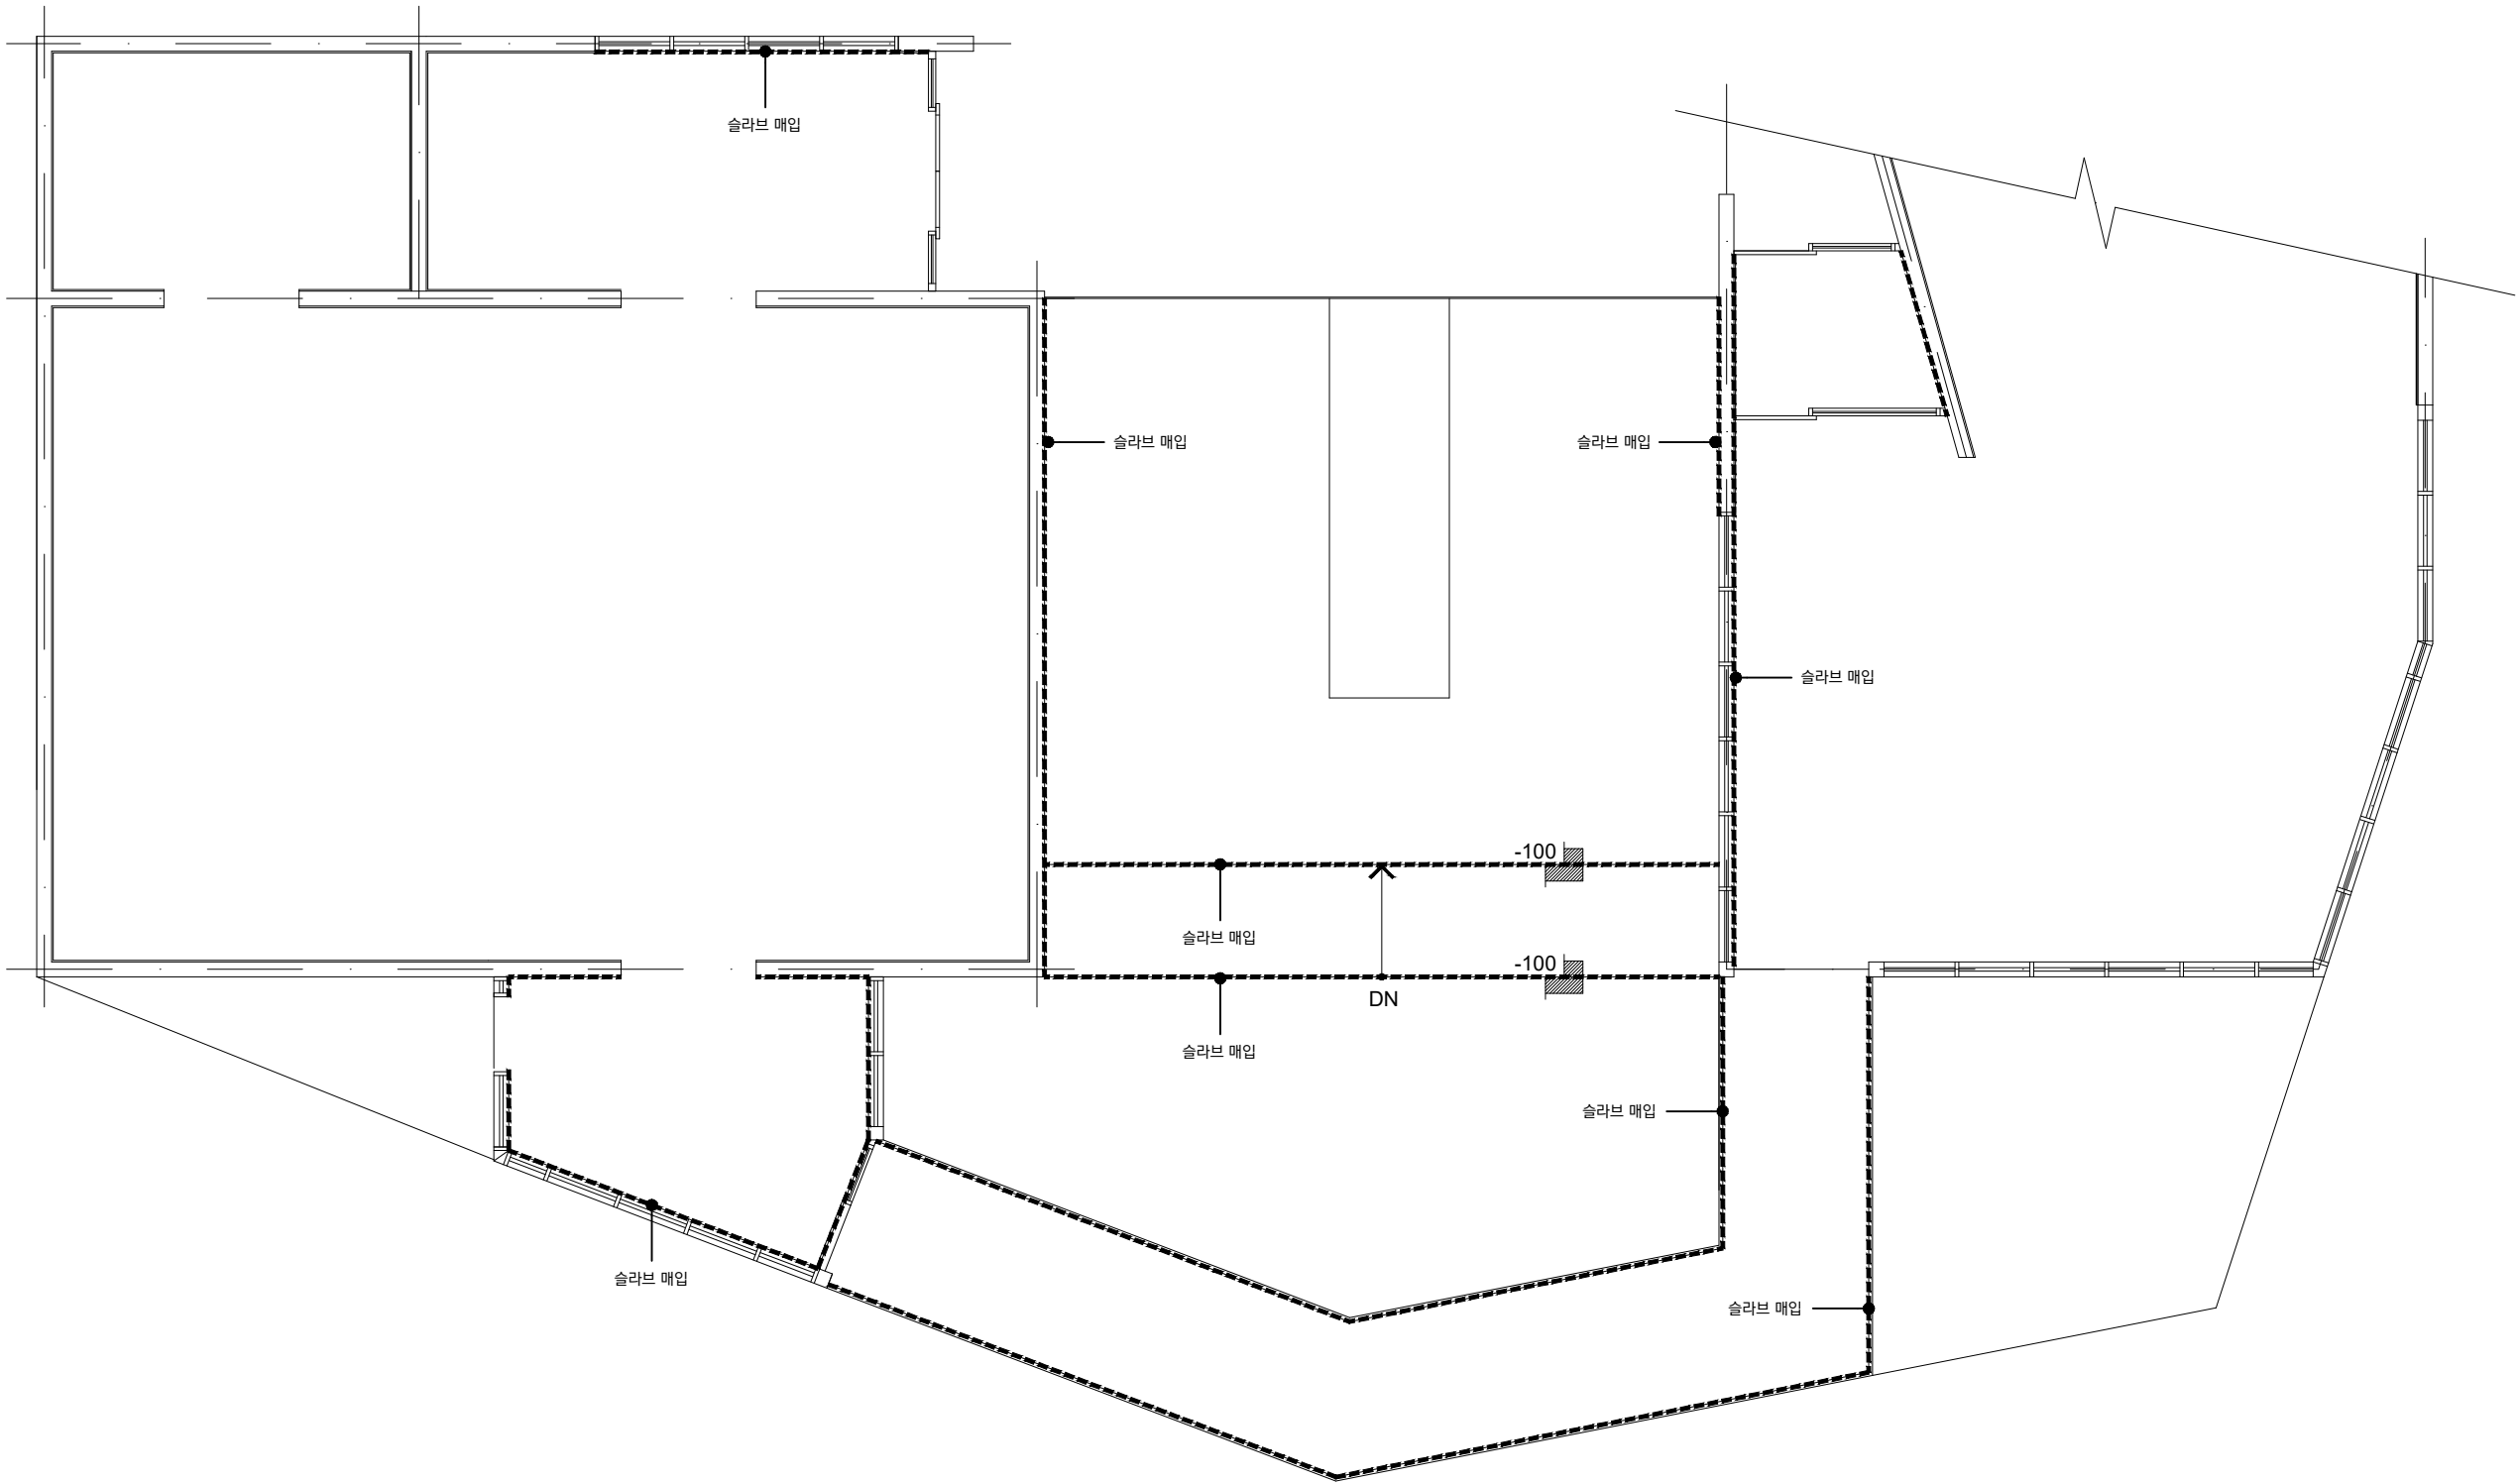

■ LIGHTING LEGEND

NO	LIGHTING	NAME	NOTE	COUNT(EA)
FL-01	-----	바닥 매입간접조명	LED 25W 4000K	-

1

전시동 조명계획도

SCALE = 1:100(A3)

CLASS NAME

공간스튜디오

PROFESSOR NAME

권현주 교수님

PROJECT TITLE

지천년견오백  
한지장 교육문화복합공간

NOTE

NO	REVISIONS	DATE	DRAWN

DRAWN BY 박주은

CHECKED BY

APPROVED BY

NAME OF DRAWING

전시동  
조명계획도

SCALE  
A3 SIZE 1 / 100

DATE 2021. 09

DRAWING NO. A-407

SHEET NO.